

平成28年度 横浜市道路局所管 都筑区 道路整備しゅん工箇所図


※ 平成28年4月1日から平成29年3月31日にしゅん工したものが記載されています。
※ なお、応急に対応した工事の記載はありません。

問合せ先

【施】 施設課	TEL 671-3550
【北西】 横浜環状北西線建設課	TEL 671-3630
【調】 横浜環状道路調整課	TEL 671-2780
【建】 建設課	TEL 671-3635

凡 例

	道路整備
	道路修繕
	施設整備
	高速道路整備

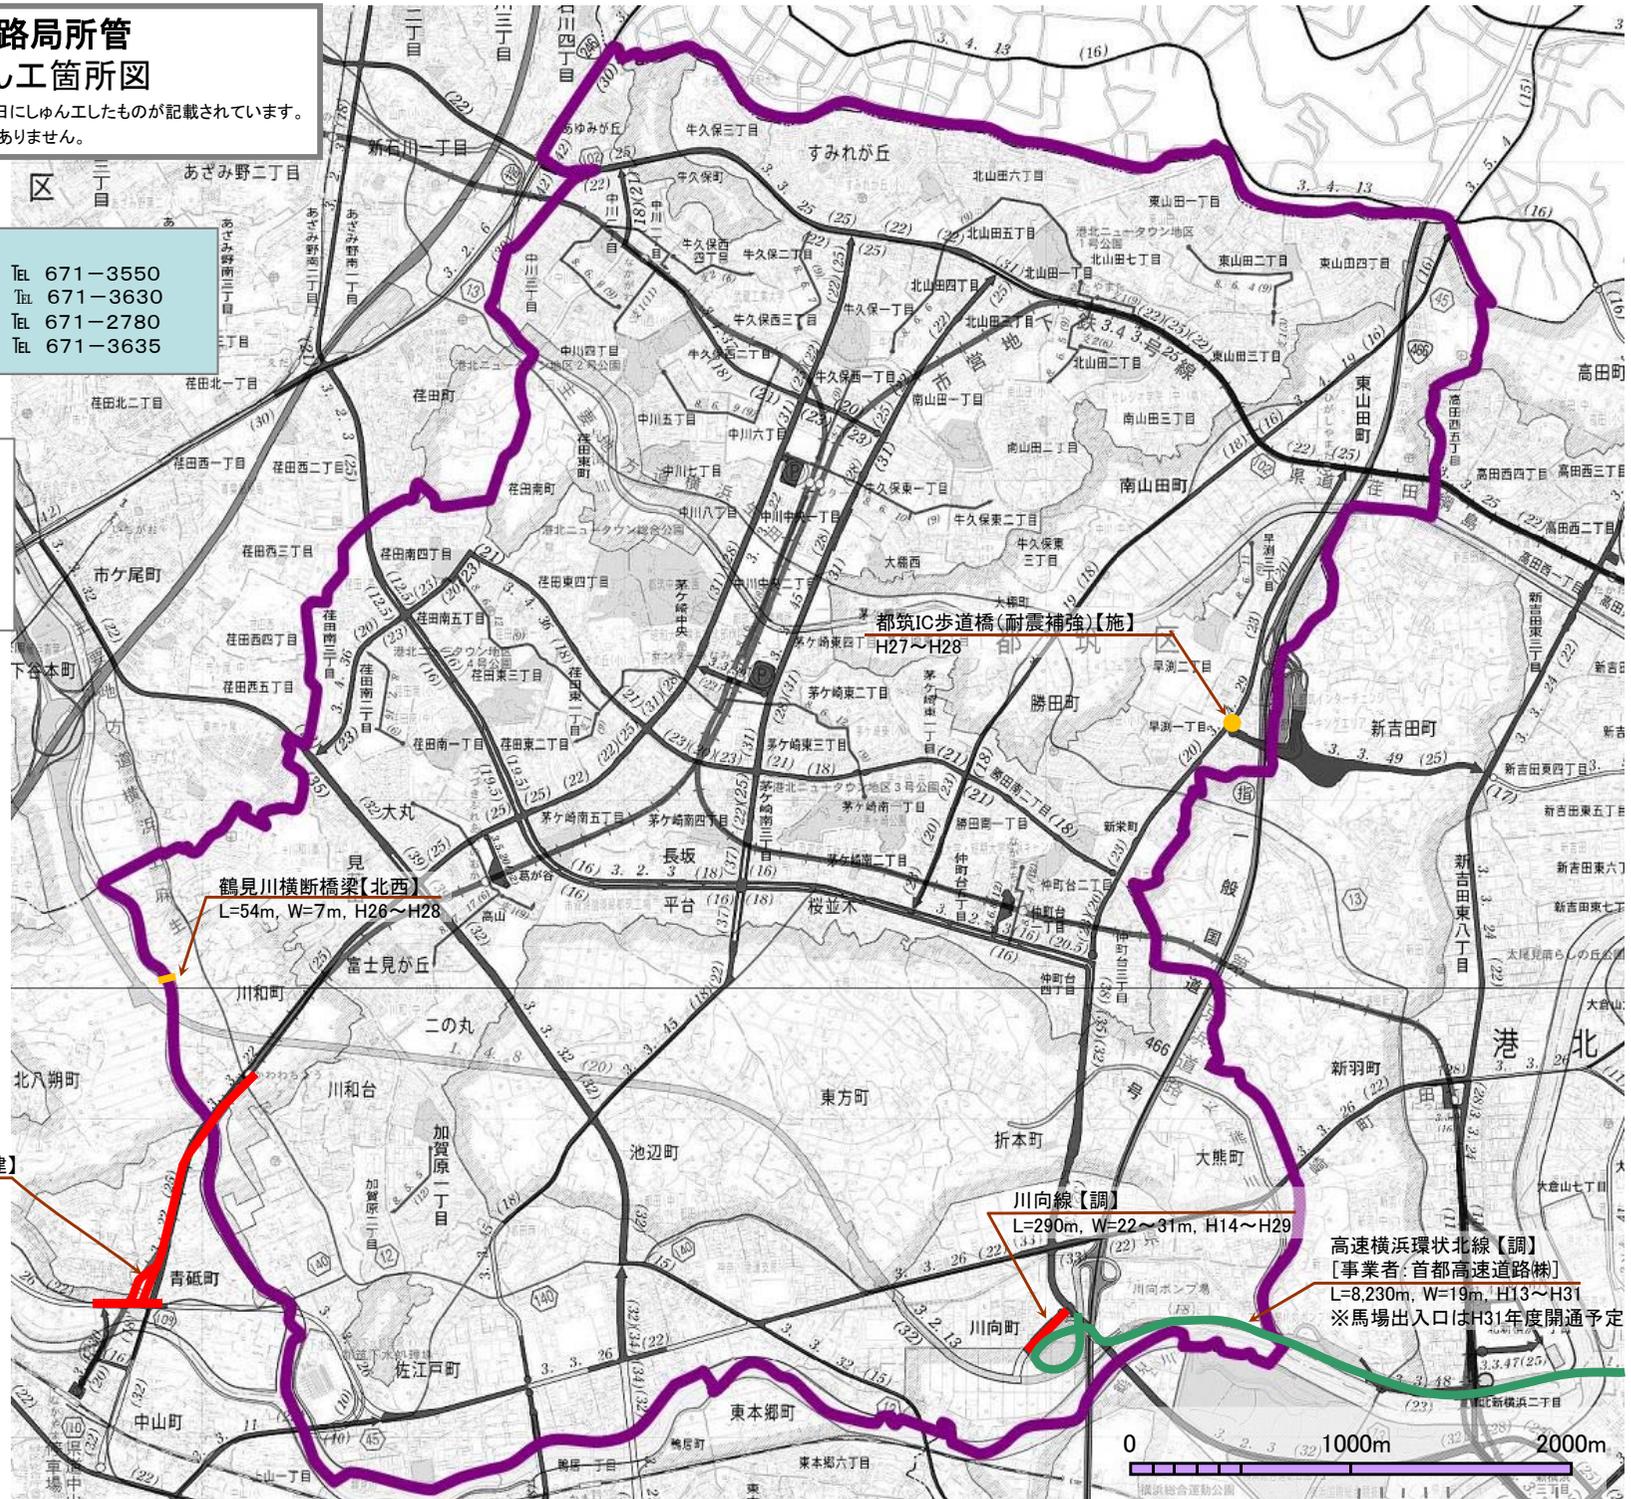

中山北山田線(青砥北八朔川和地区)【建】
L=1,200m, W=23~53m, H13~H28

鶴見川横断橋梁【北西】
L=54m, W=7m, H26~H28

川向線【調】
L=290m, W=22~31m, H14~H29

高速横浜環状北線【調】
[事業者: 首都高速道路株]
L=8,230m, W=19m, H13~H31
※馬場出入口はH31年度開通予定

