



# 平成19年度 横浜市道路局発注工事

## 鶴見区 道路整備 竣工箇所図

※ 平成19年4月より平成20年3月31日に竣工したものが記載されています。  
※ なお、応急に対応した工事の記載はありません。

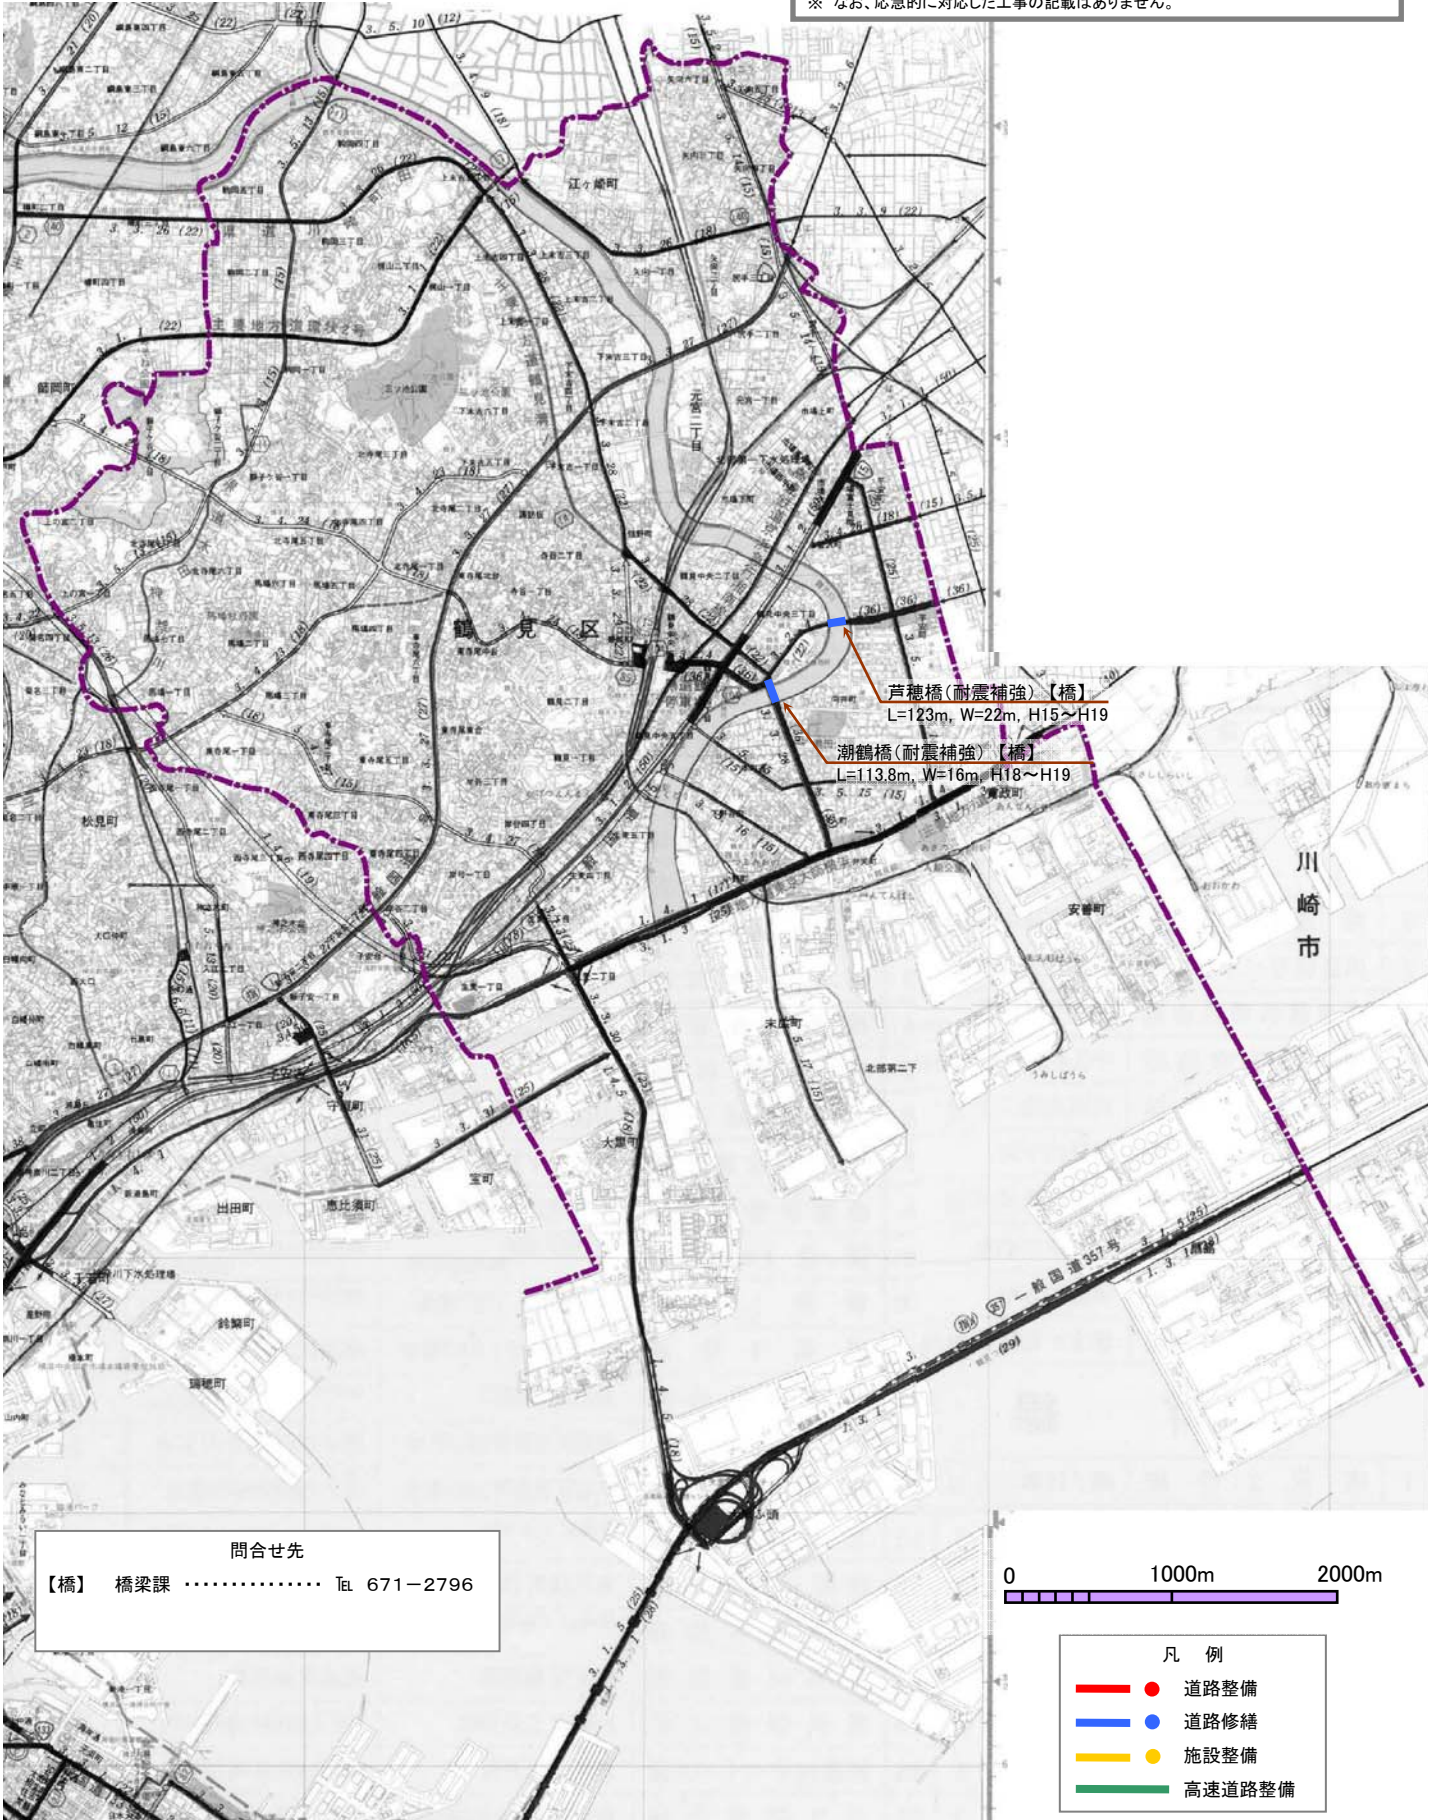

問合せ先  
【橋】 橋梁課 ..... TEL 671-2796

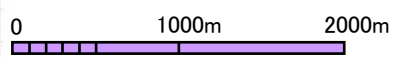

- 凡 例
- 道路整備
  - 道路修繕
  - 施設整備
  - 高速道路整備