


平成19年度 横浜市南土木事務所発注工事 南区 道路整備 竣工箇所図

※ 平成19年4月より平成20年3月31日に竣工したものが記載されています。

※ なお、応急に対応した工事の記載はありません。

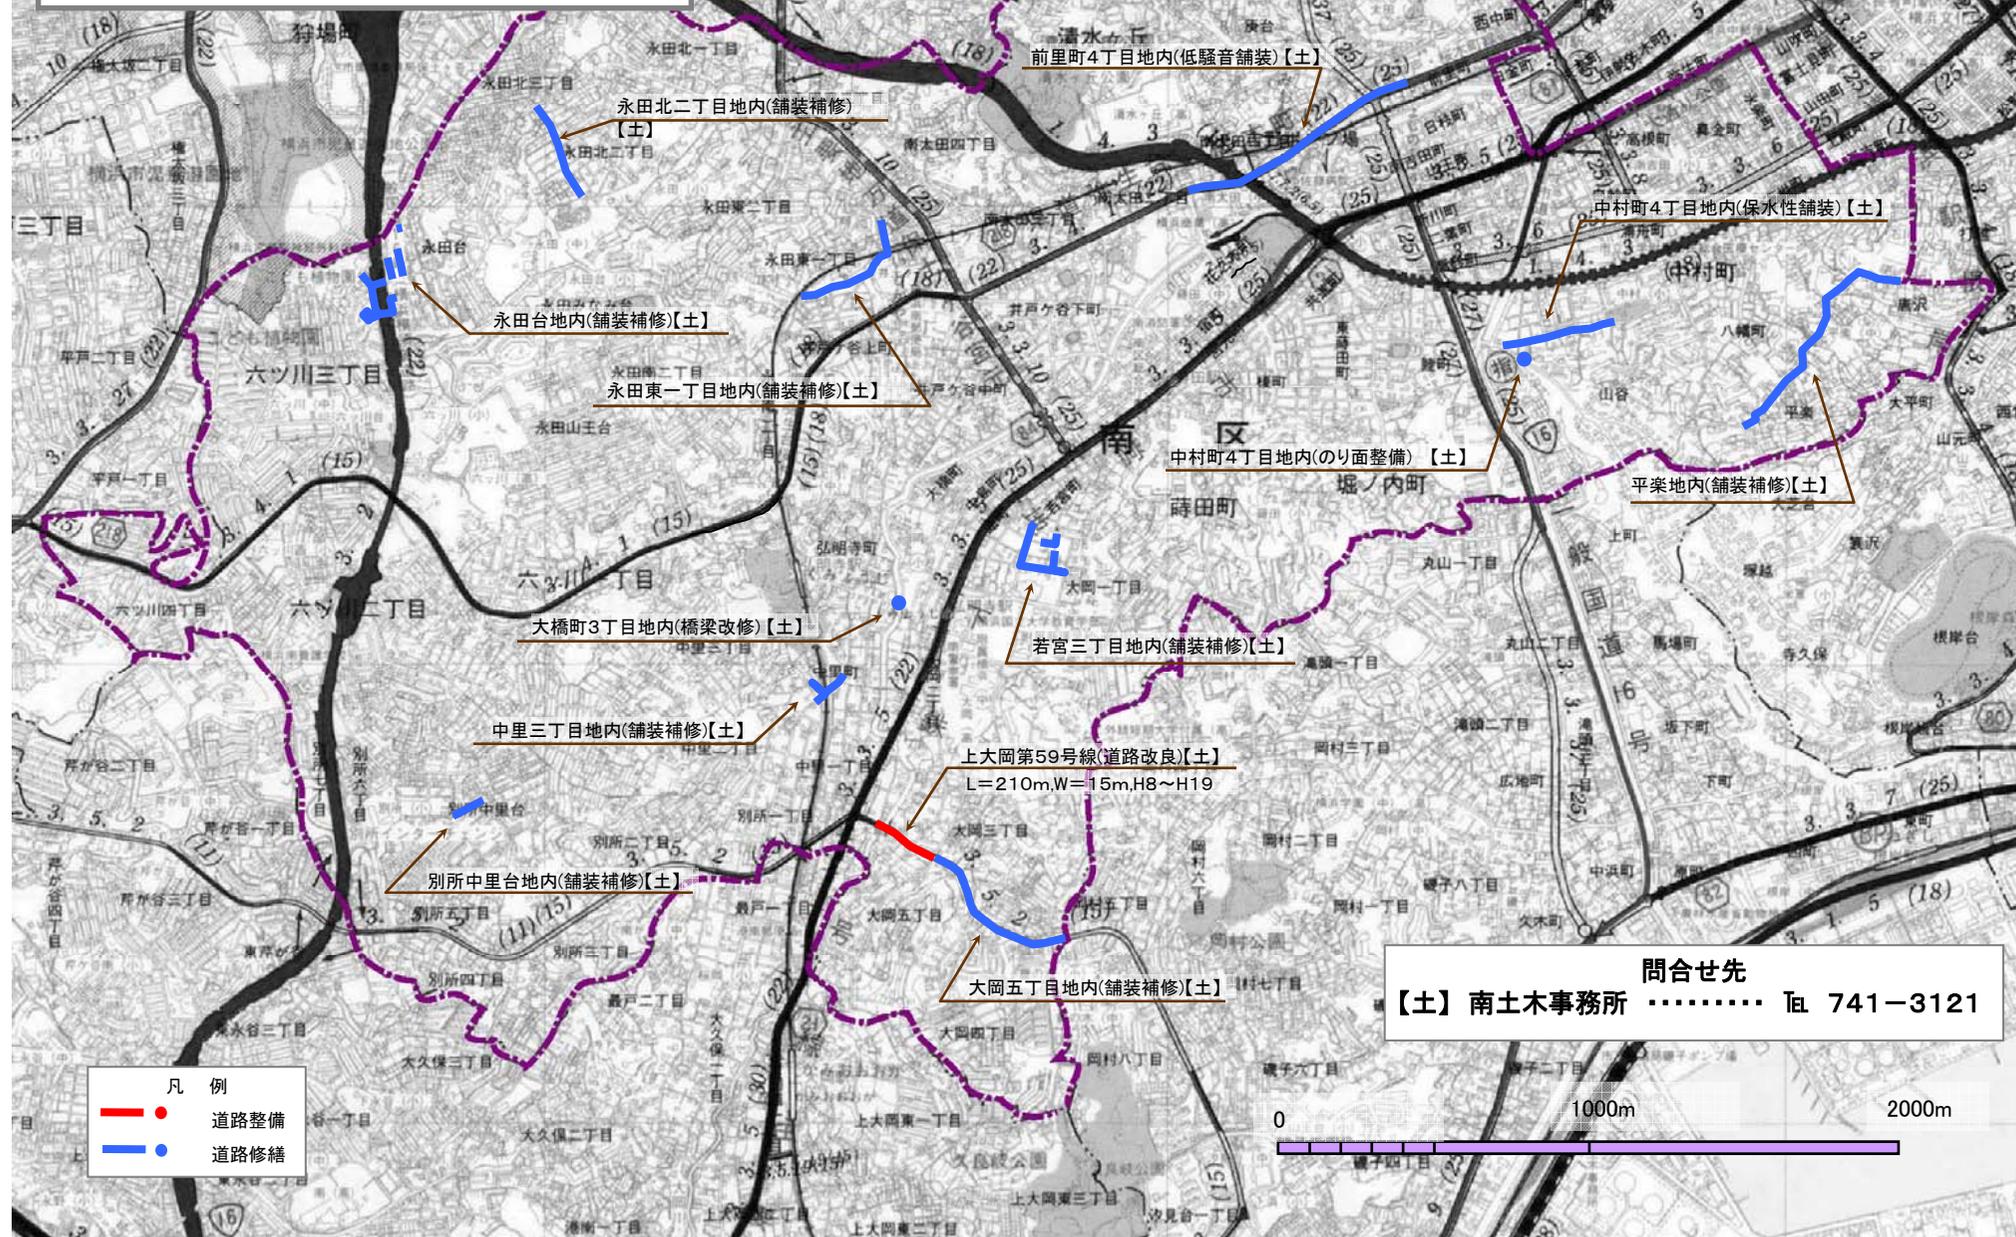

永田北一丁目
永田北二丁目
永田北三丁目
永田北二丁目地内(舗装補修)【土】


永田台
永田台地内(舗装補修)【土】

永田南二丁目
永田東一丁目地内(舗装補修)【土】

永田山王台

大橋町三丁目地内(橋梁改修)【土】

中里三丁目地内(舗装補修)【土】

別所中里台地内(舗装補修)【土】


大岡五丁目
大岡五丁目地内(舗装補修)【土】


清水五丁目
前里町四丁目地内(低騒音舗装)【土】


中村町四丁目地内(り面整備)【土】


若宮三丁目地内(舗装補修)【土】

上大岡第59号線(道路改良)【土】
L=210m,W=15m,H8~H19


問合せ先
【土】南土木事務所 TEL 741-3121

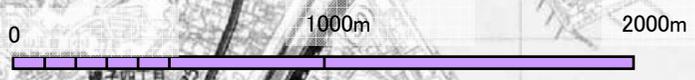

- 凡 例
- 道路整備
 - 道路修繕