


# 平成22年度 横浜市青葉土木事務所発注工事 青葉区 道路整備 竣工箇所図

※ 平成22年4月1日から平成23年3月31日に竣工したものが記載されています。

※ なお、応急的に対応した工事の記載はありません。

問合せ先

青葉土木事務所 ..... TEL 971-2300

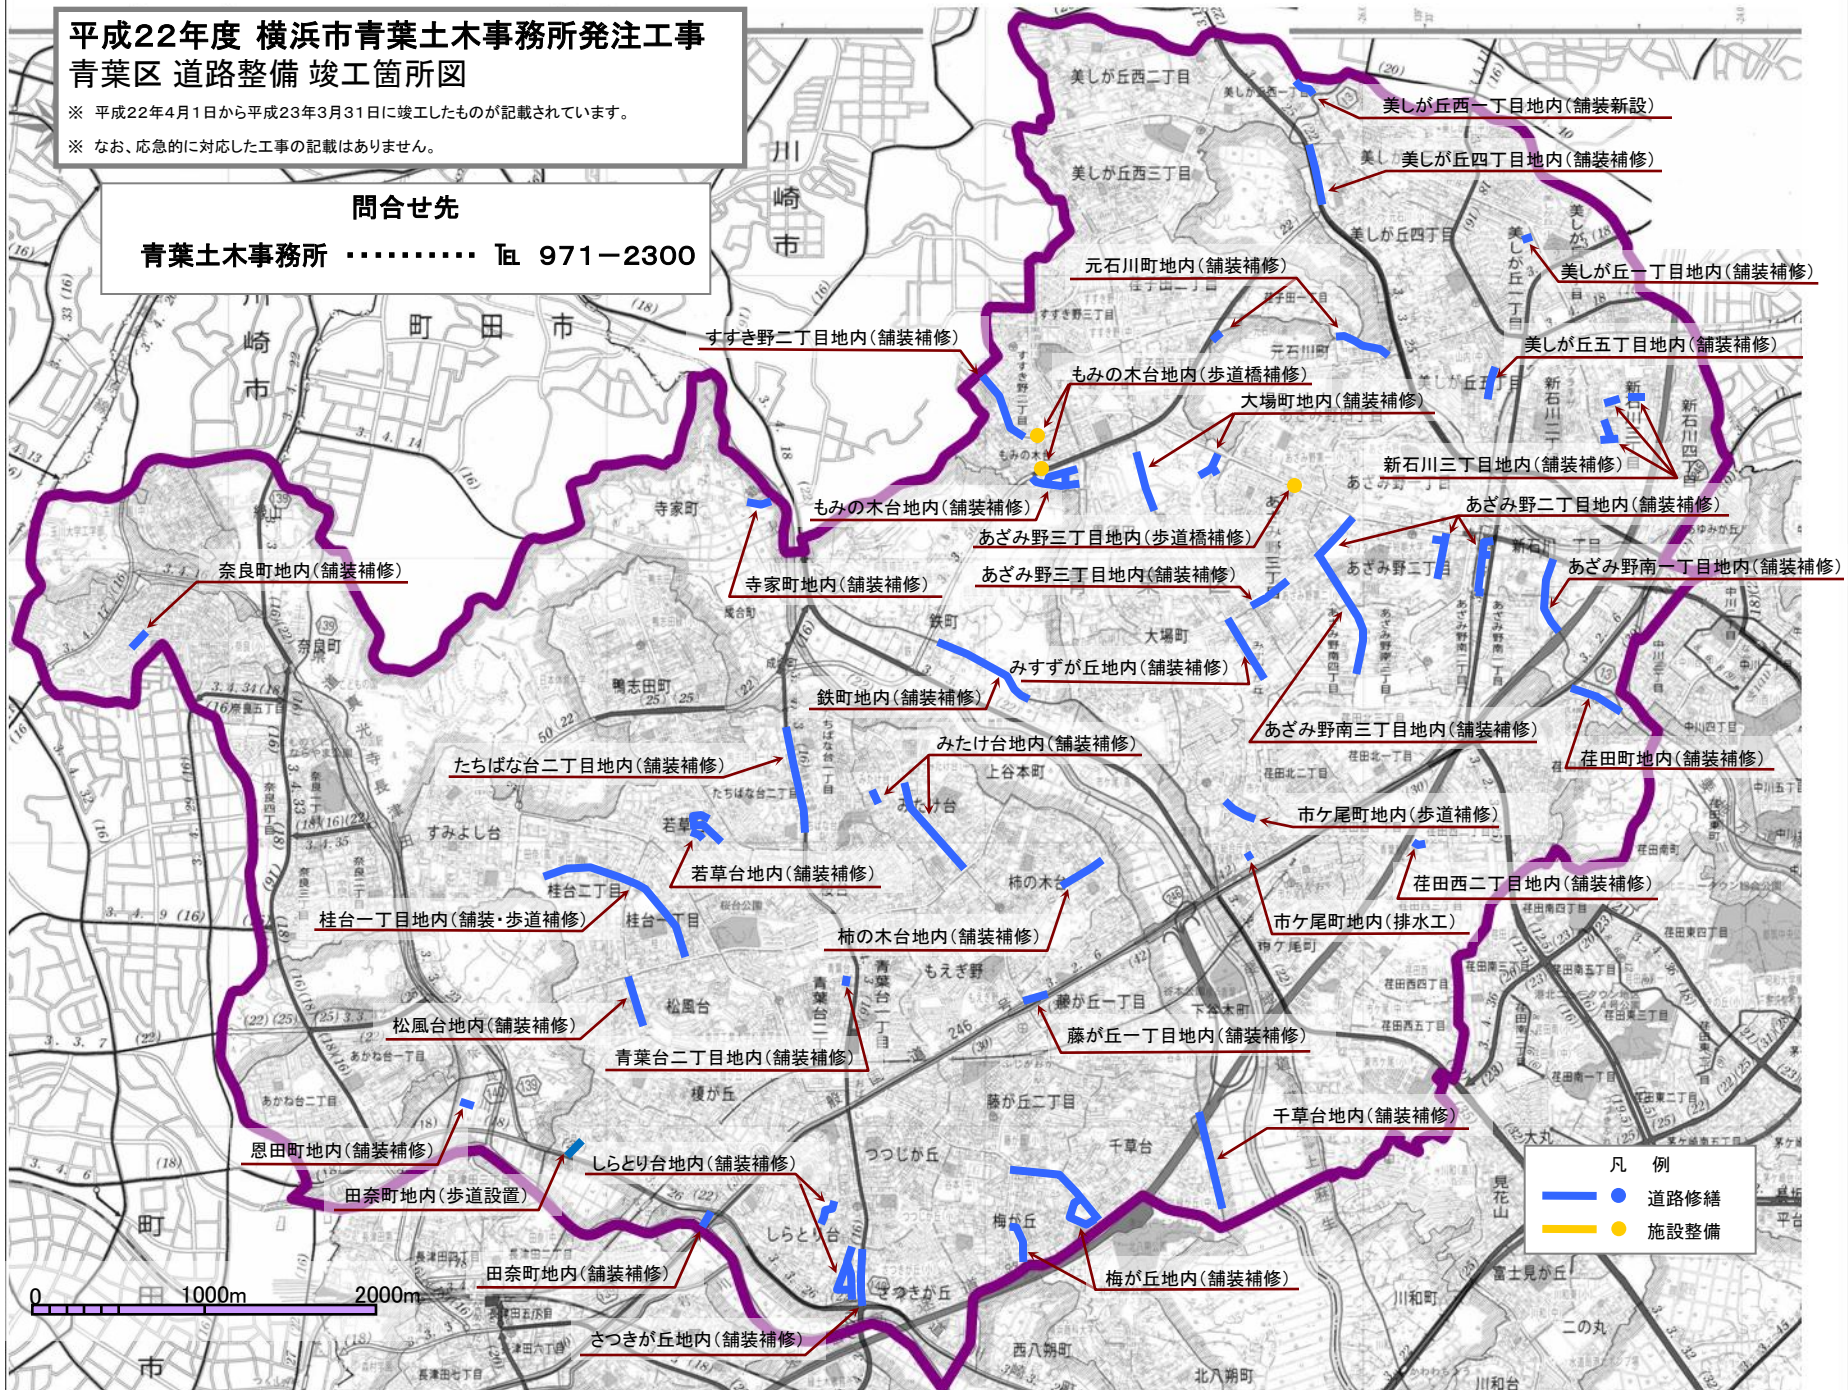

凡例	
<span style="color: blue;">—</span>	● 道路修繕
<span style="color: yellow;">●</span>	● 施設整備