



平成22年度 横浜市都筑土木事務所発注工事 都筑区 道路整備 竣工箇所図

※ 平成22年4月1日から平成23年3月31日に竣工したものが記載されています。
※ なお、応急的に対応した工事の記載はありません。

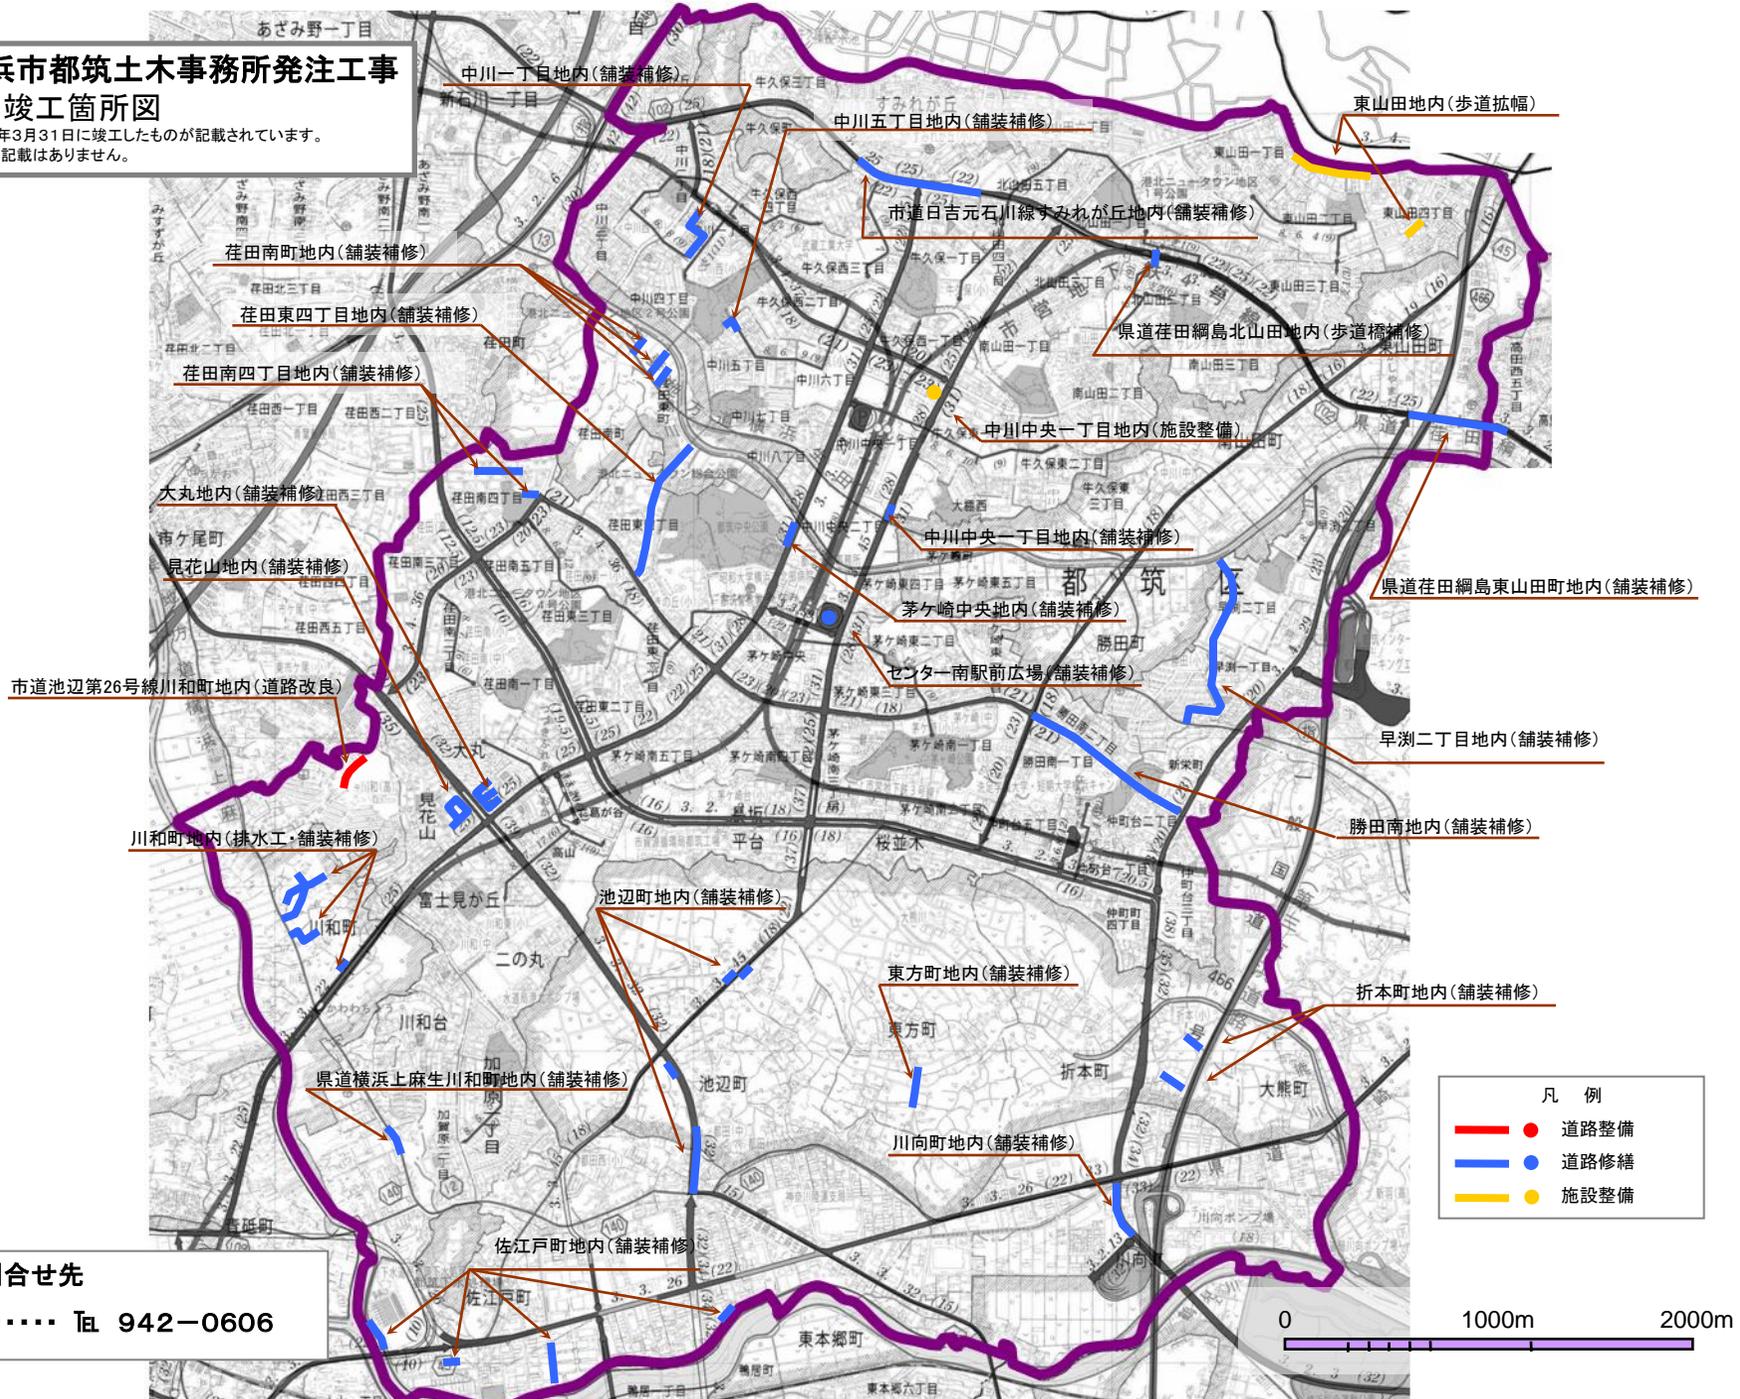

凡 例	
—●—	道路整備
—●—	道路修繕
—●—	施設整備

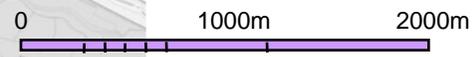

問合せ先
都筑土木事務所 Tel 942-0606