


令和5年度 横浜市道路局所管 磯子区 道路整備しゅん工箇所図

※ 令和5年4月1日から令和6年3月31日にしゅん工したものが記載されています。
 ※ なお、応急的に対応した工事の記載はありません。

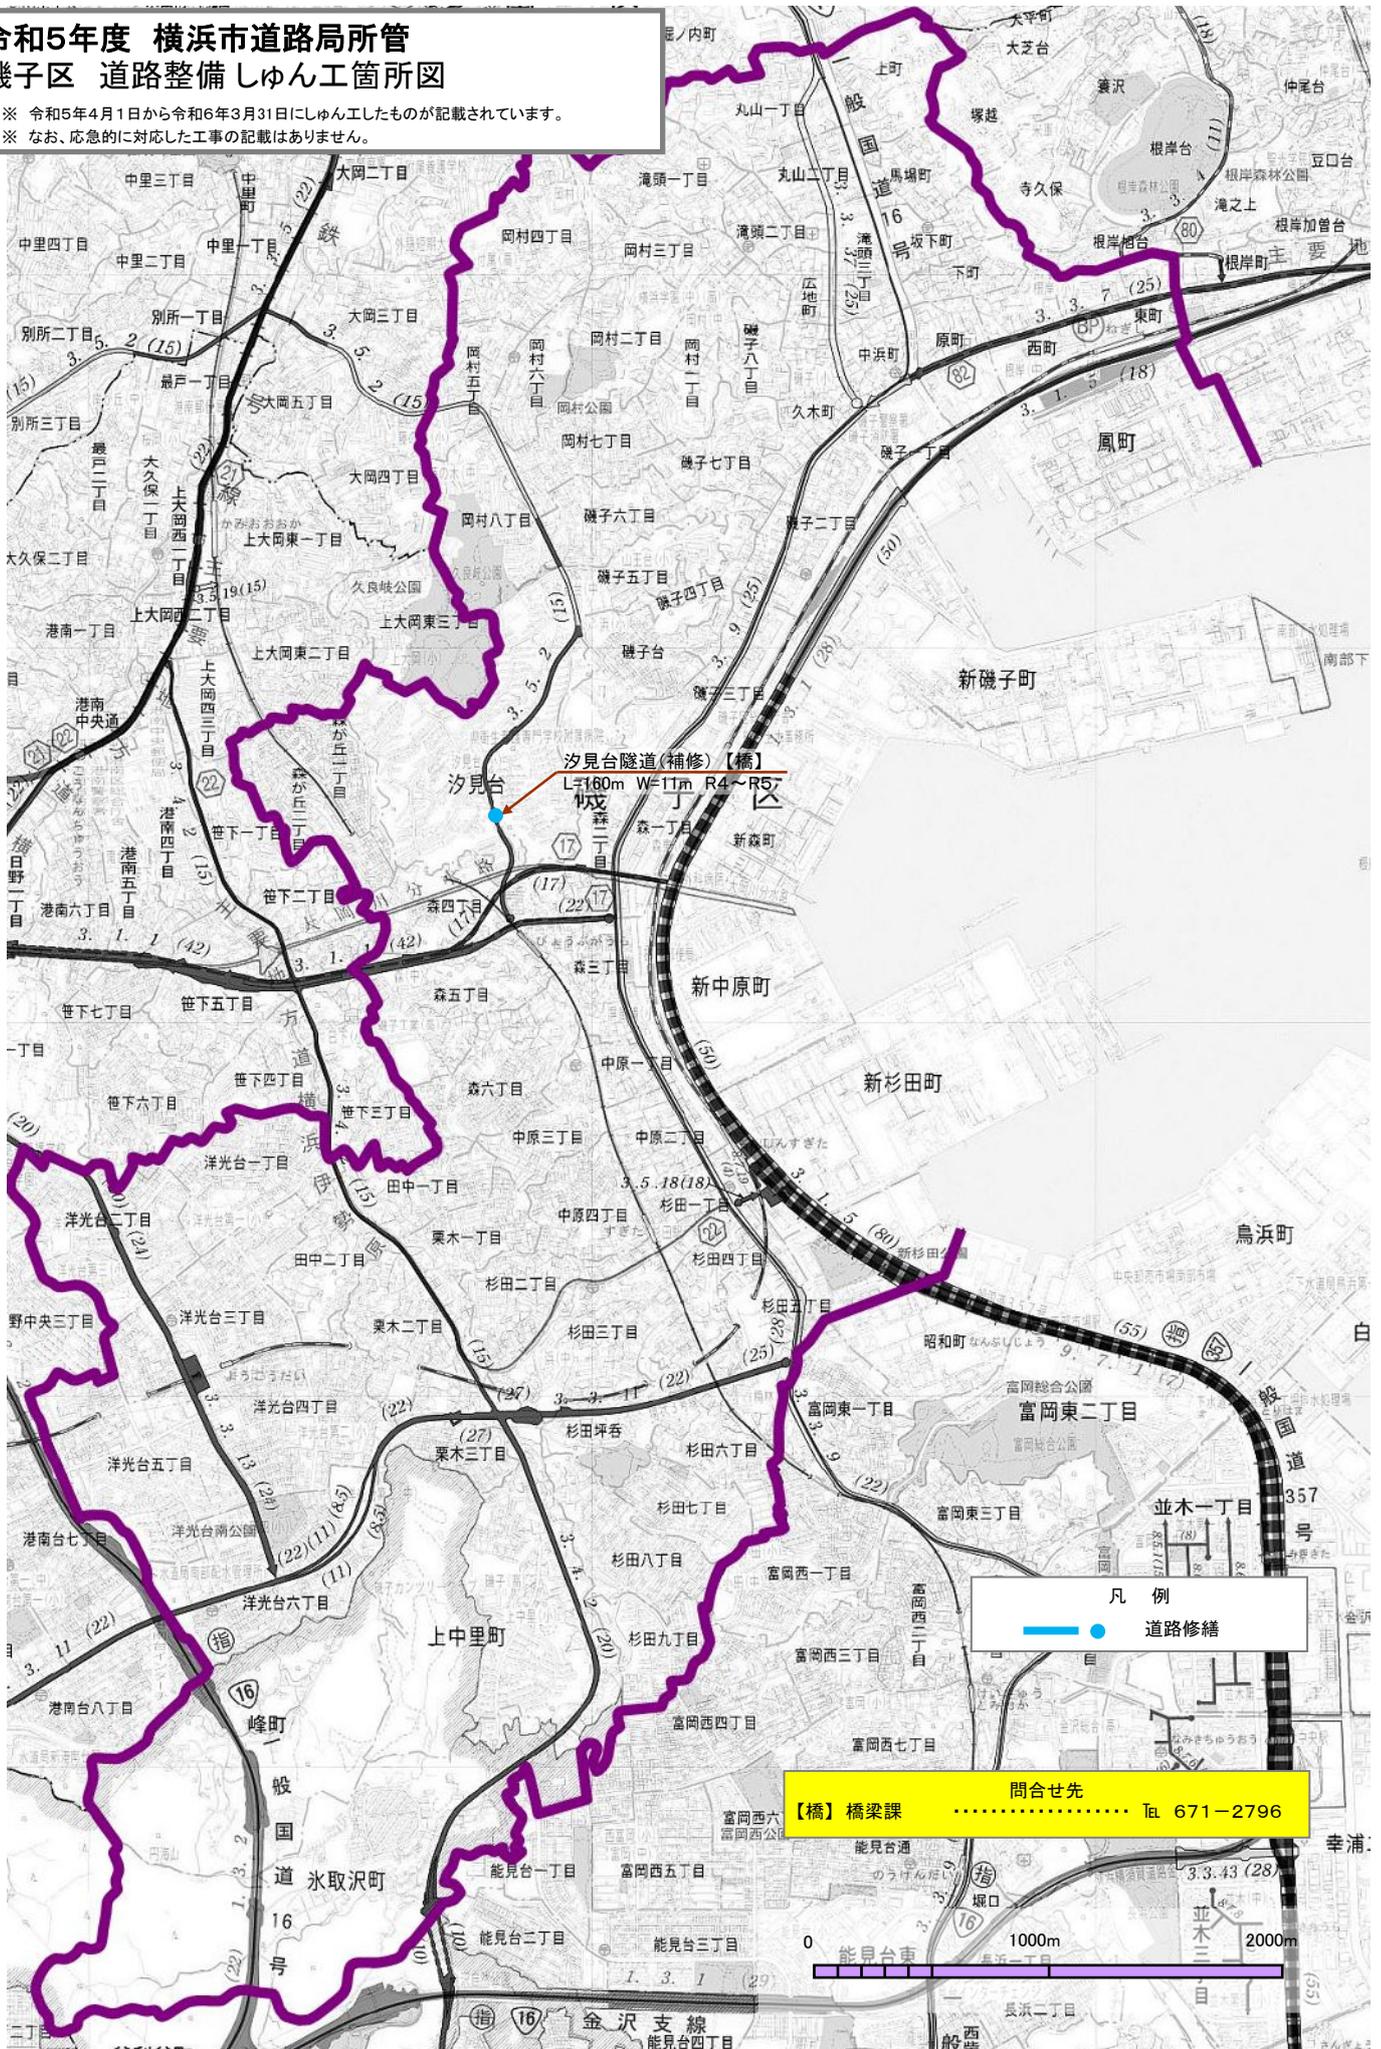

汐見台
 汐見台隧道(補修)【橋】
 L=160m W=11m R4~R57

凡例
 ● 道路修繕

問合せ先
 【橋】橋梁課 TEL 671-2796

