


令和5年度 横浜市栄土木事務所所管 栄区 道路整備しゅん工箇所図

※ 令和5年4月1日から令和6年3月31日にしゅん工したものが記載されています。
 ※ なお、応急に対応した工事の記載はありません。

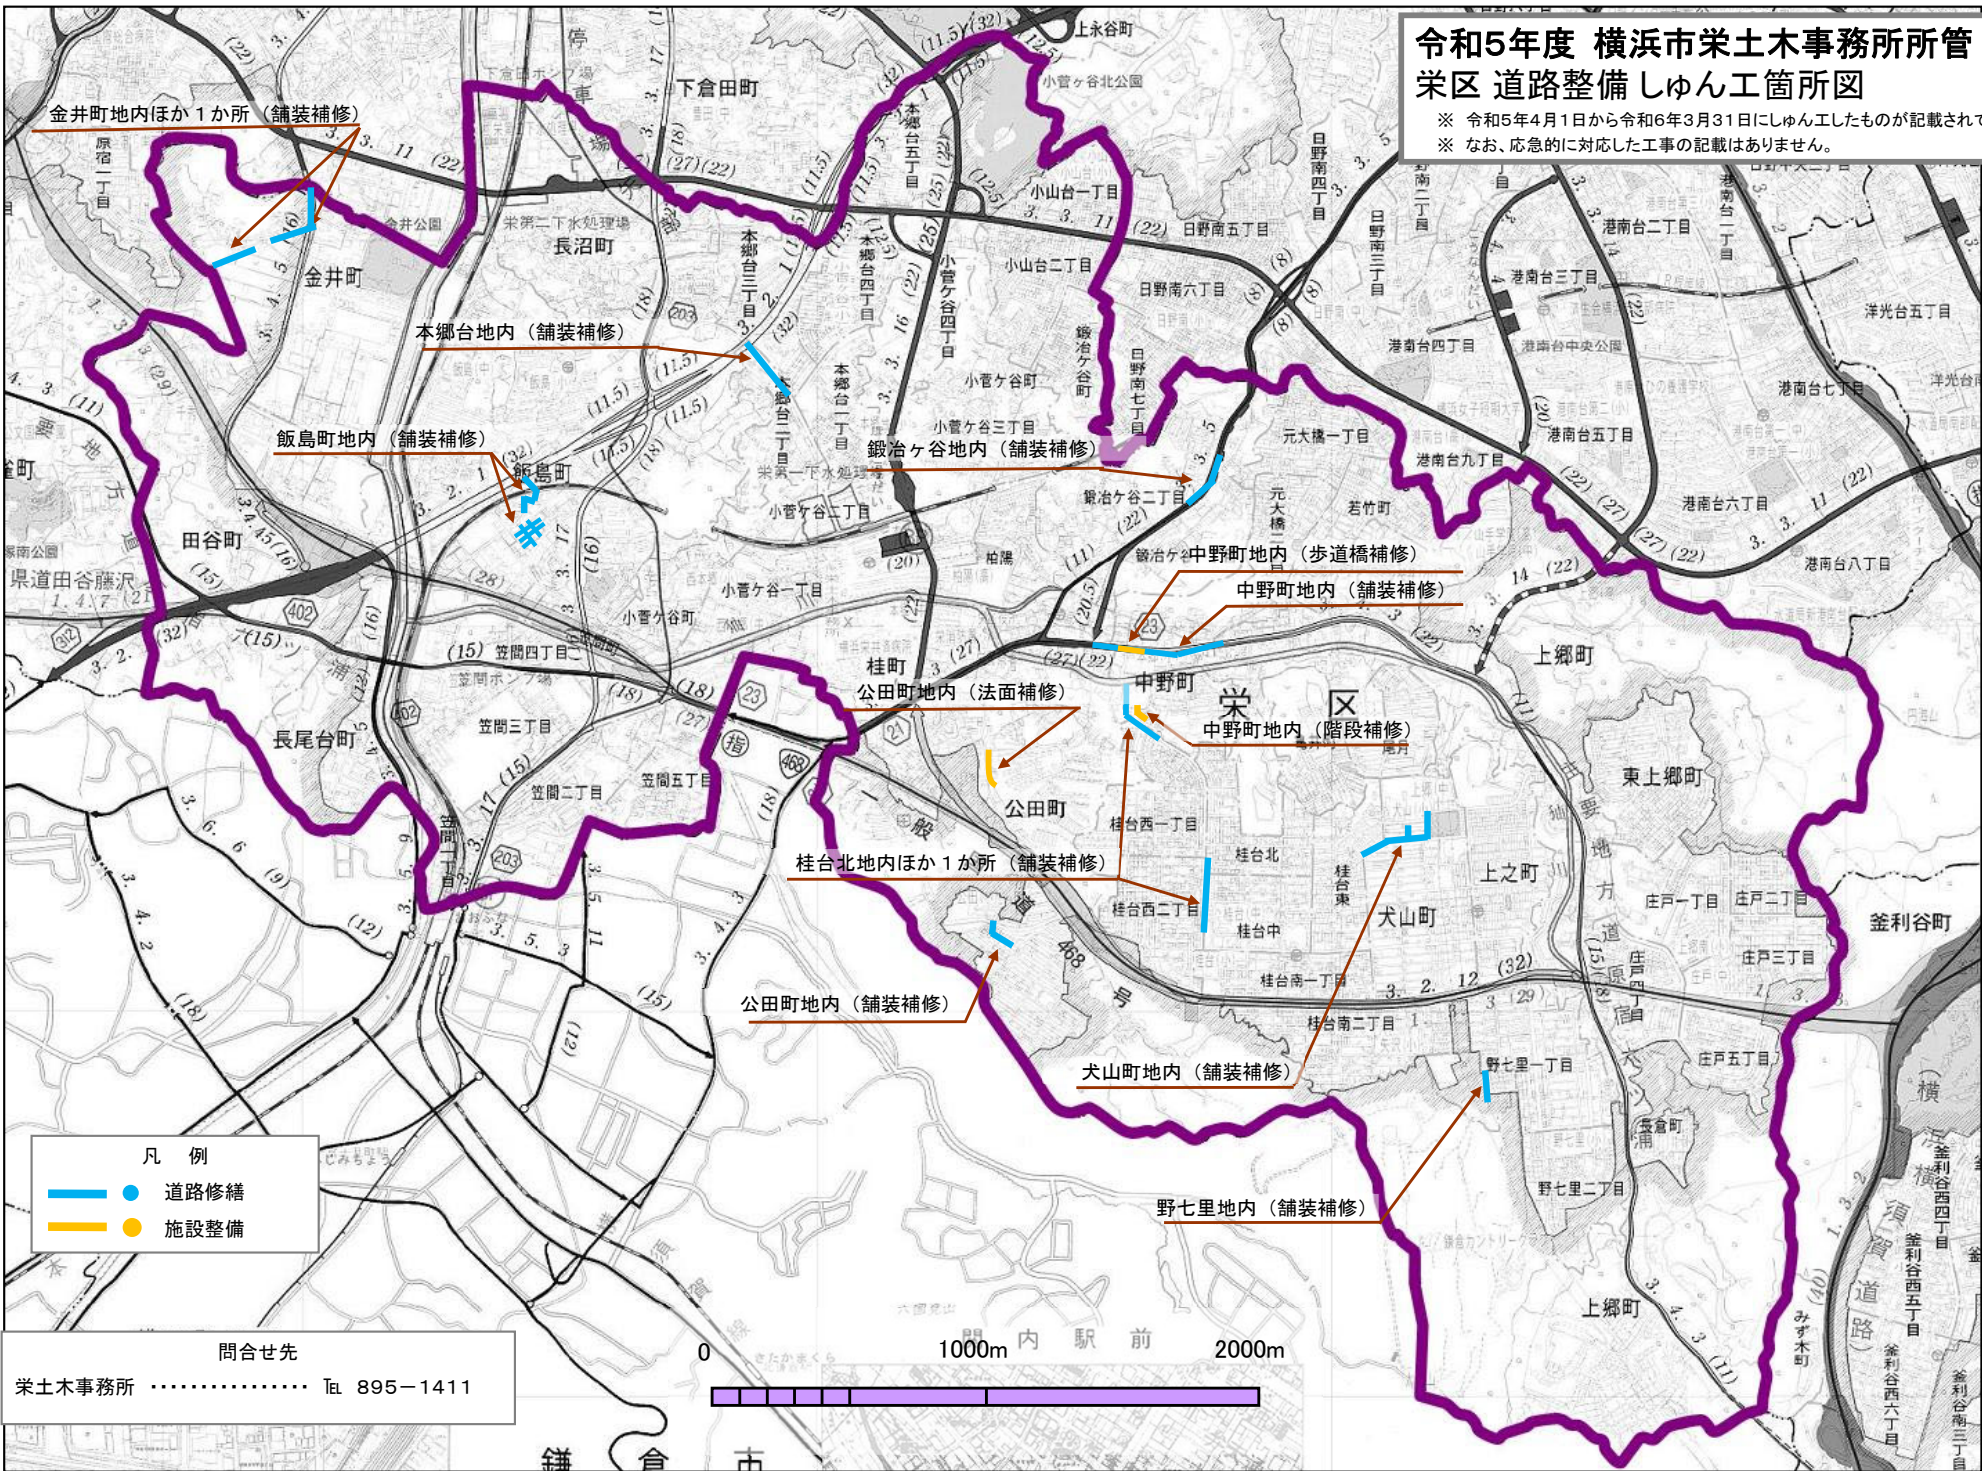

- 凡例
- 道路修繕 (Blue line)
 - 施設整備 (Orange line)

問合せ先
 栄土木事務所 TEL 895-1411

