



恩田第2

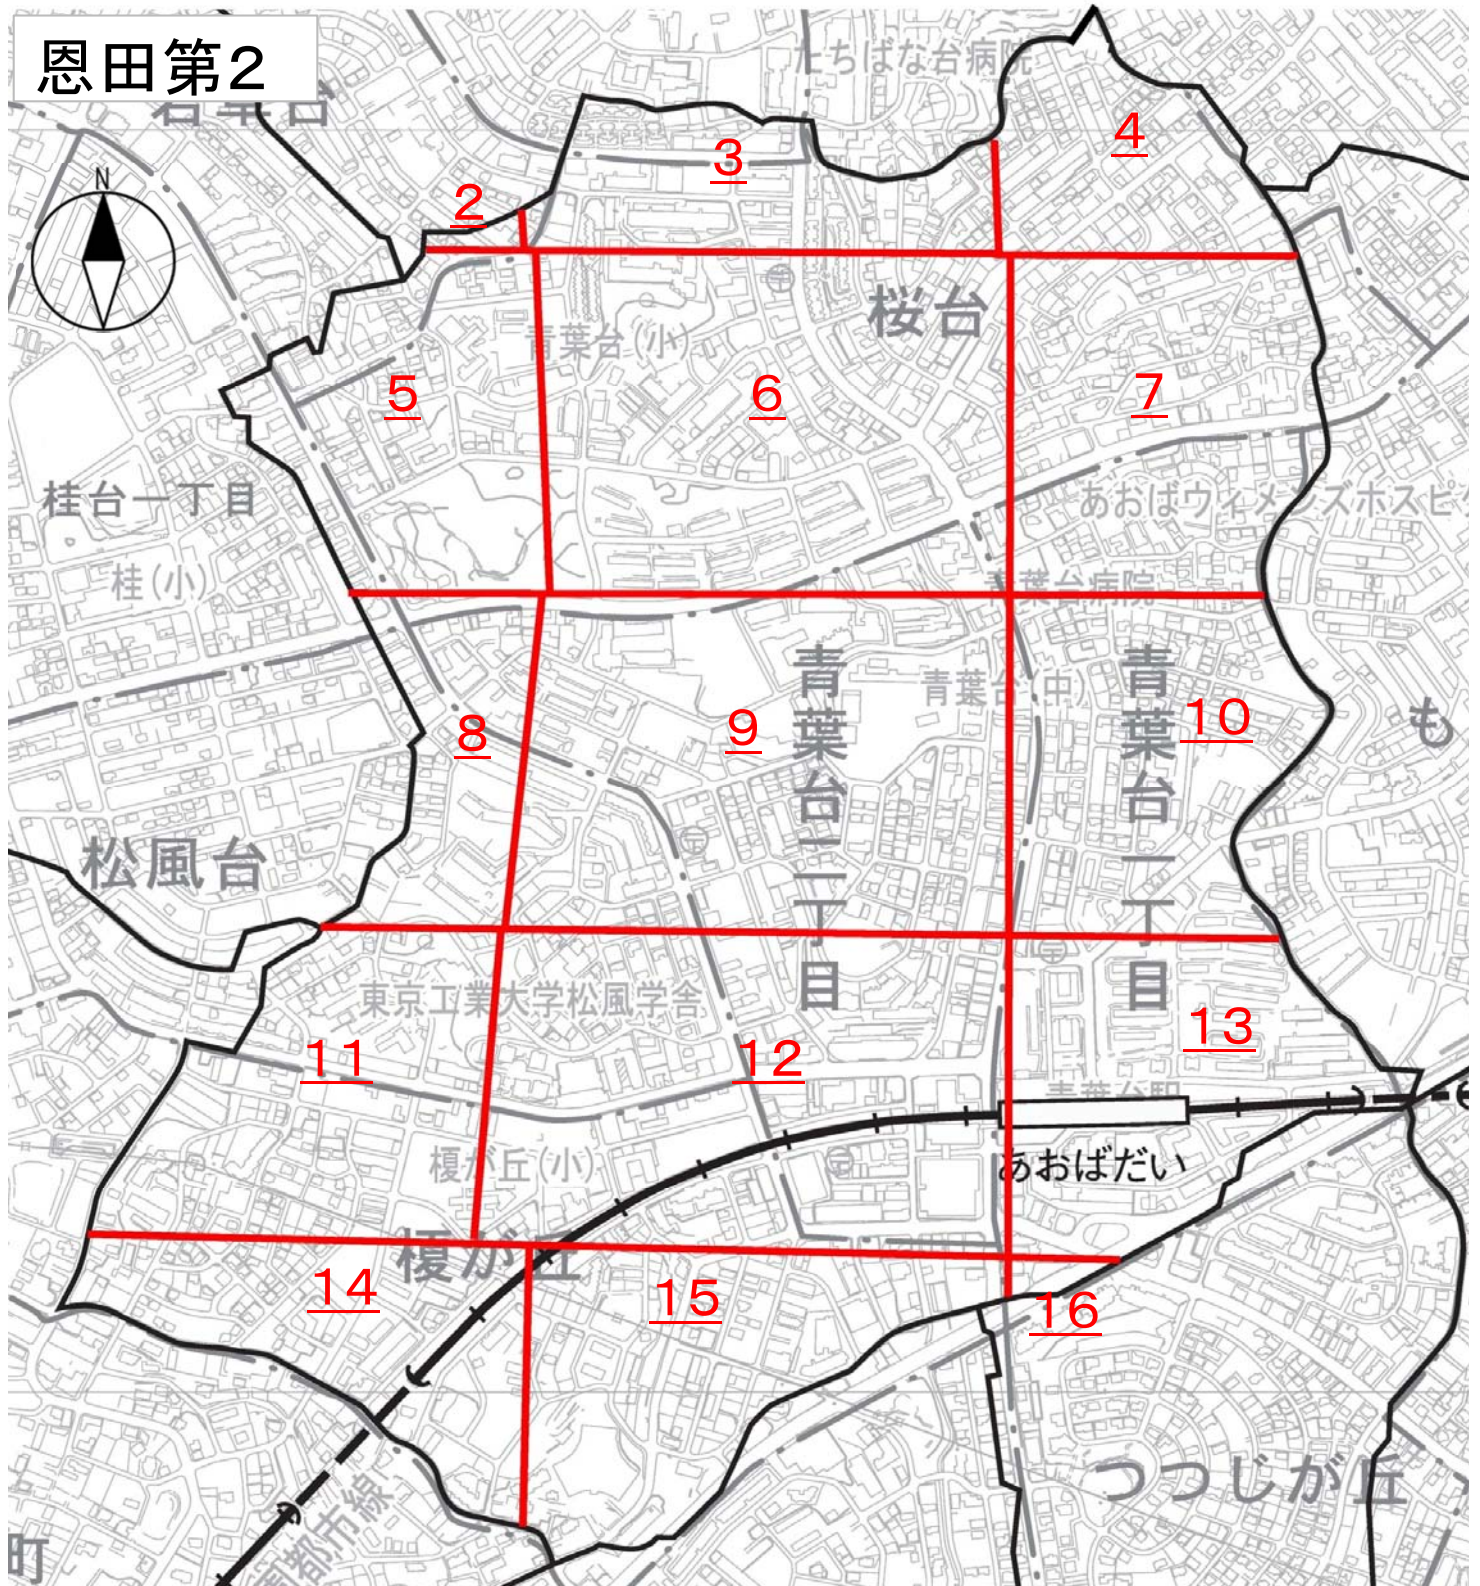

この頁は当地区の索引図（頁照合用）として本市職員が作成したものです。

□赤字は、頁（ページ）番号になります。

恩田第二地区确定图 其一 ①

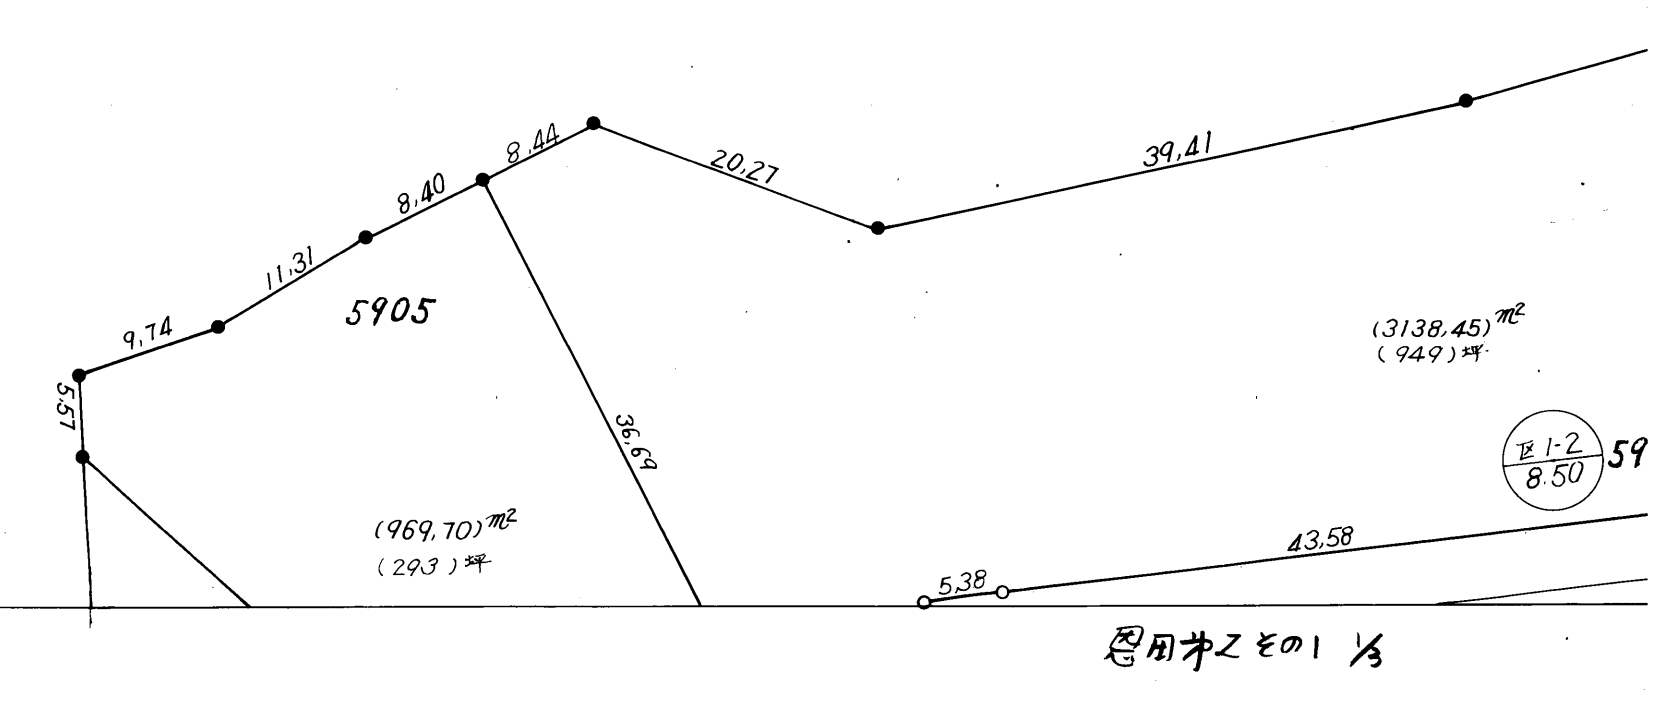

恩田第一地区確定図 其一 ②




奥田第一地区確定図 其一 ③

縮尺 五百分之一



恩田才二其二①

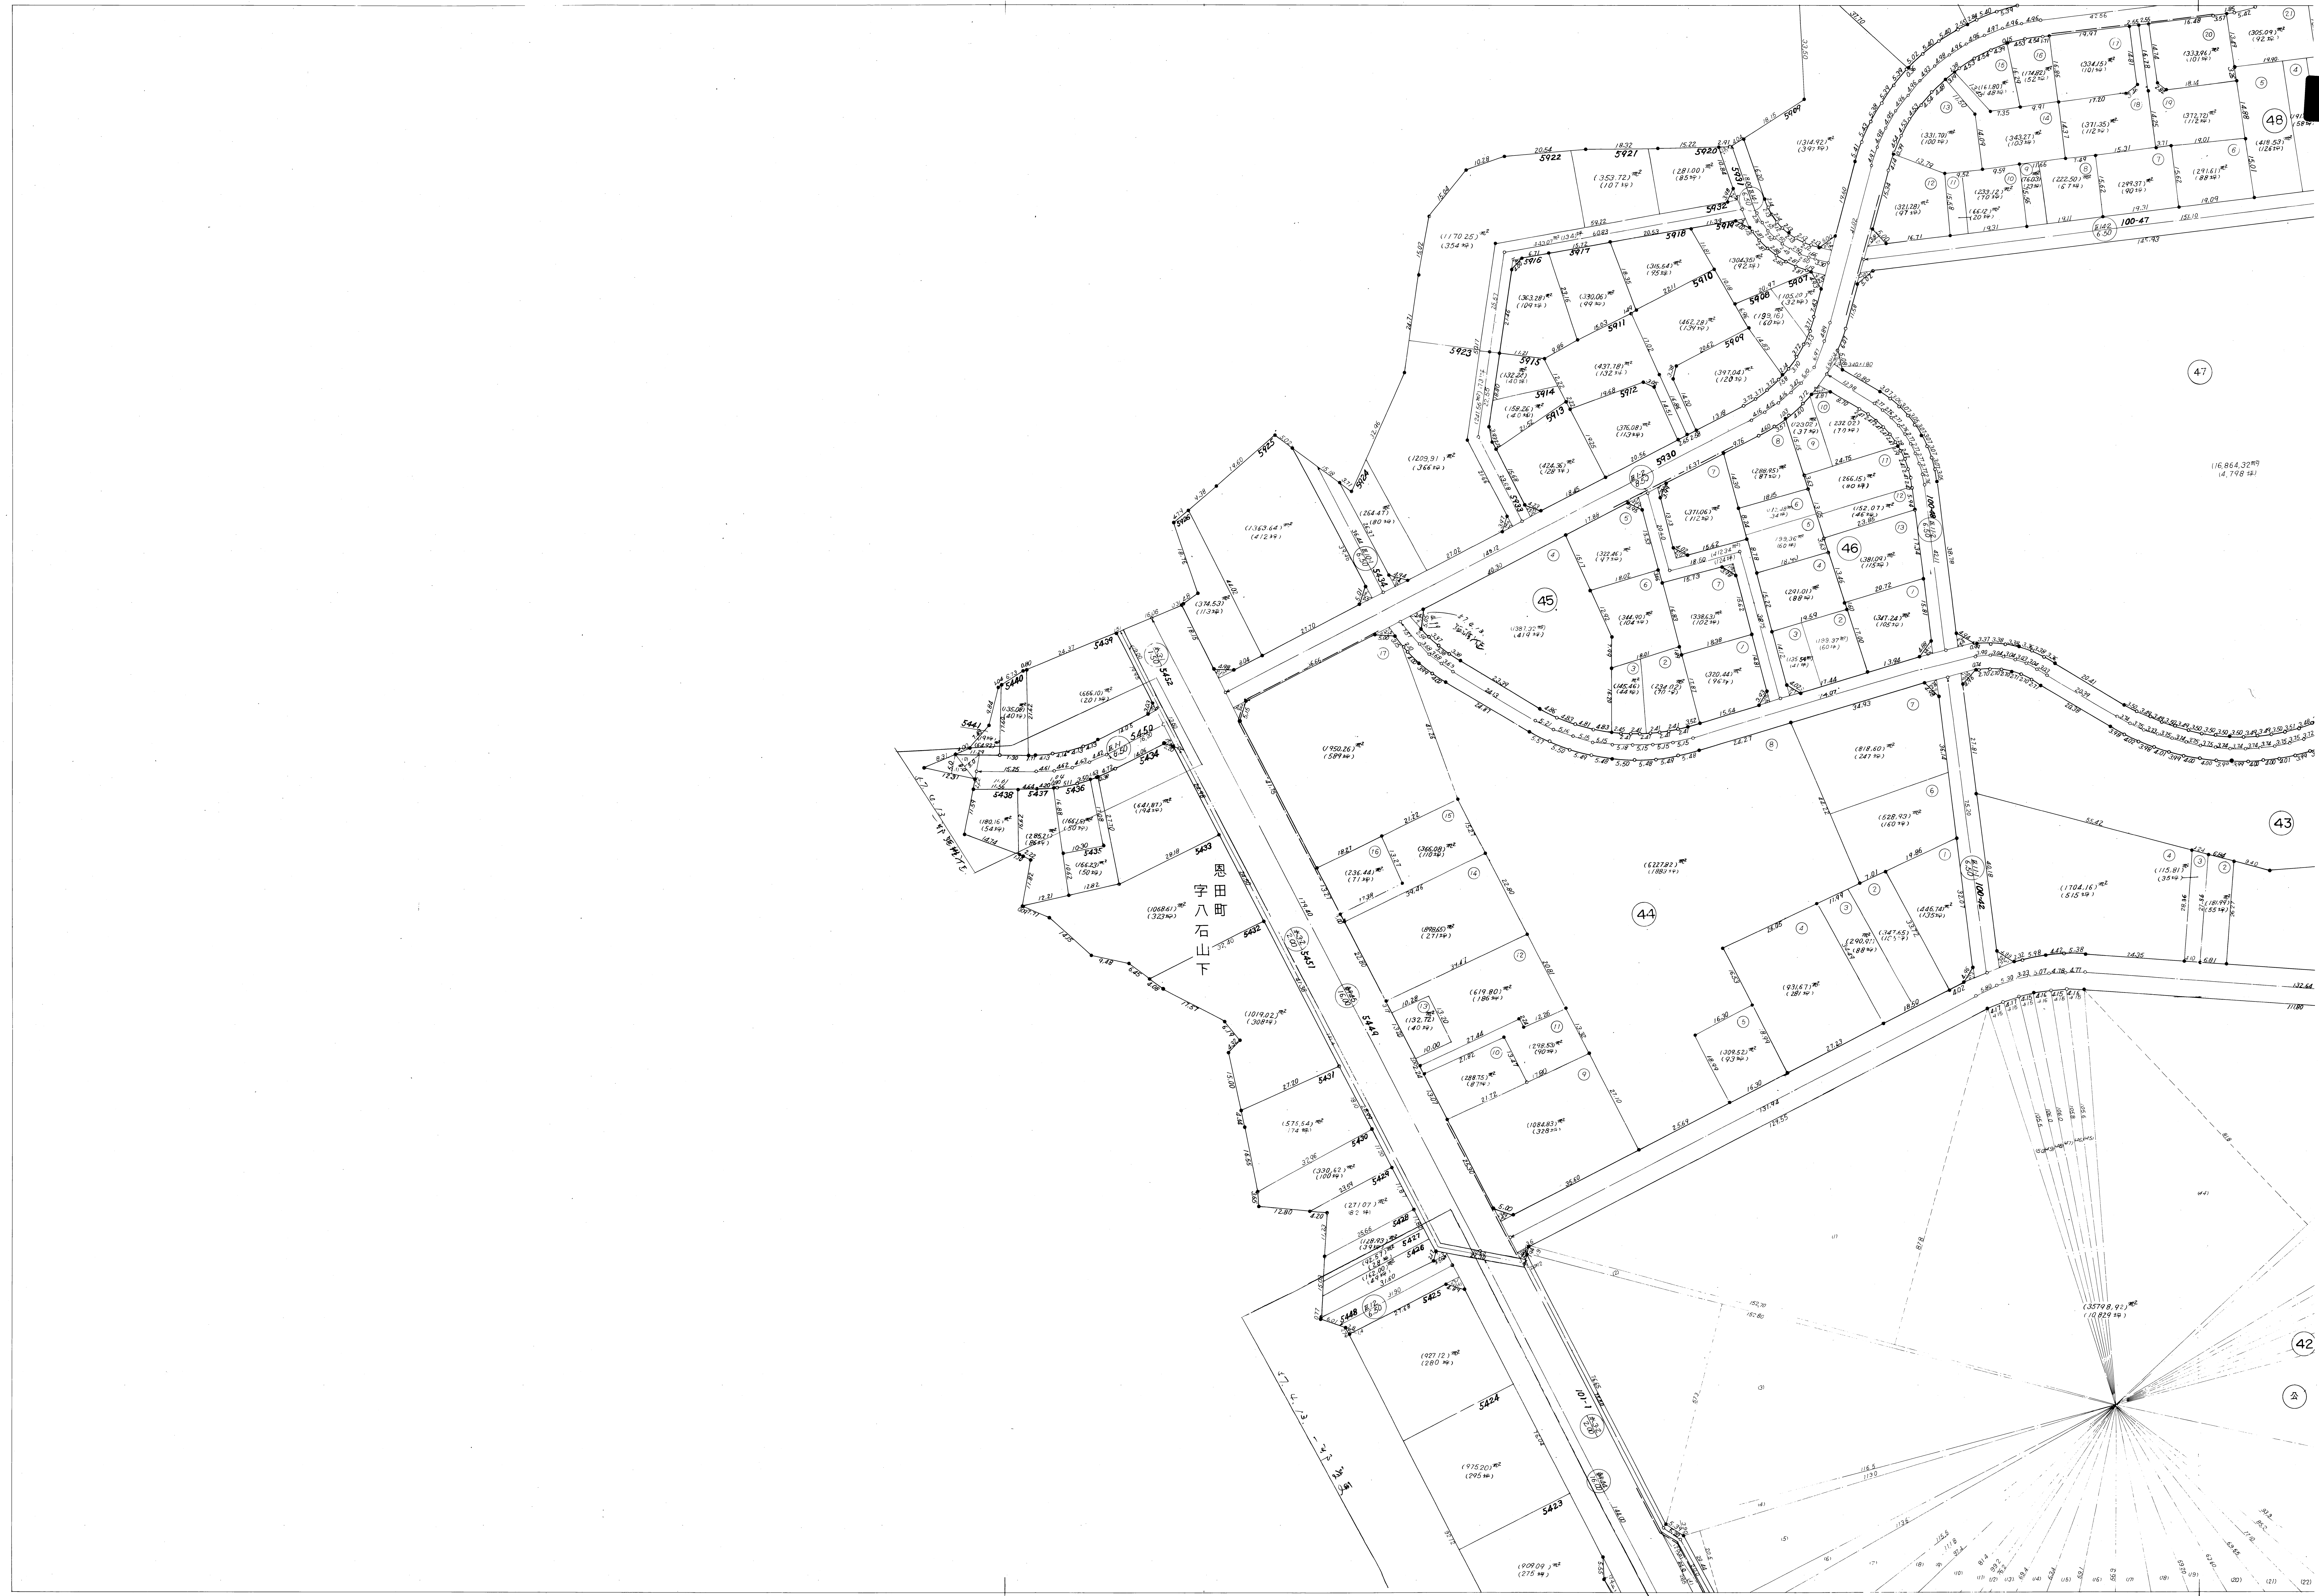



恩田第一地区確定図 其二 ③

縮尺 五百分之一

上谷本町字後谷





松風台



松風台

青葉台
二丁目

恩田第一地区確定図 其三 ③

縮尺 五百分之一



田四二其四①



松風

榎が丘



松風台 ①

青葉台
二丁目

恩田第二地区確定図 其四 ③

縮尺 五百分之一



恩田才二其五①





恩田第二地区確定図 其五 ③

縮尺 五百分之一

