



# 下谷本西八朔

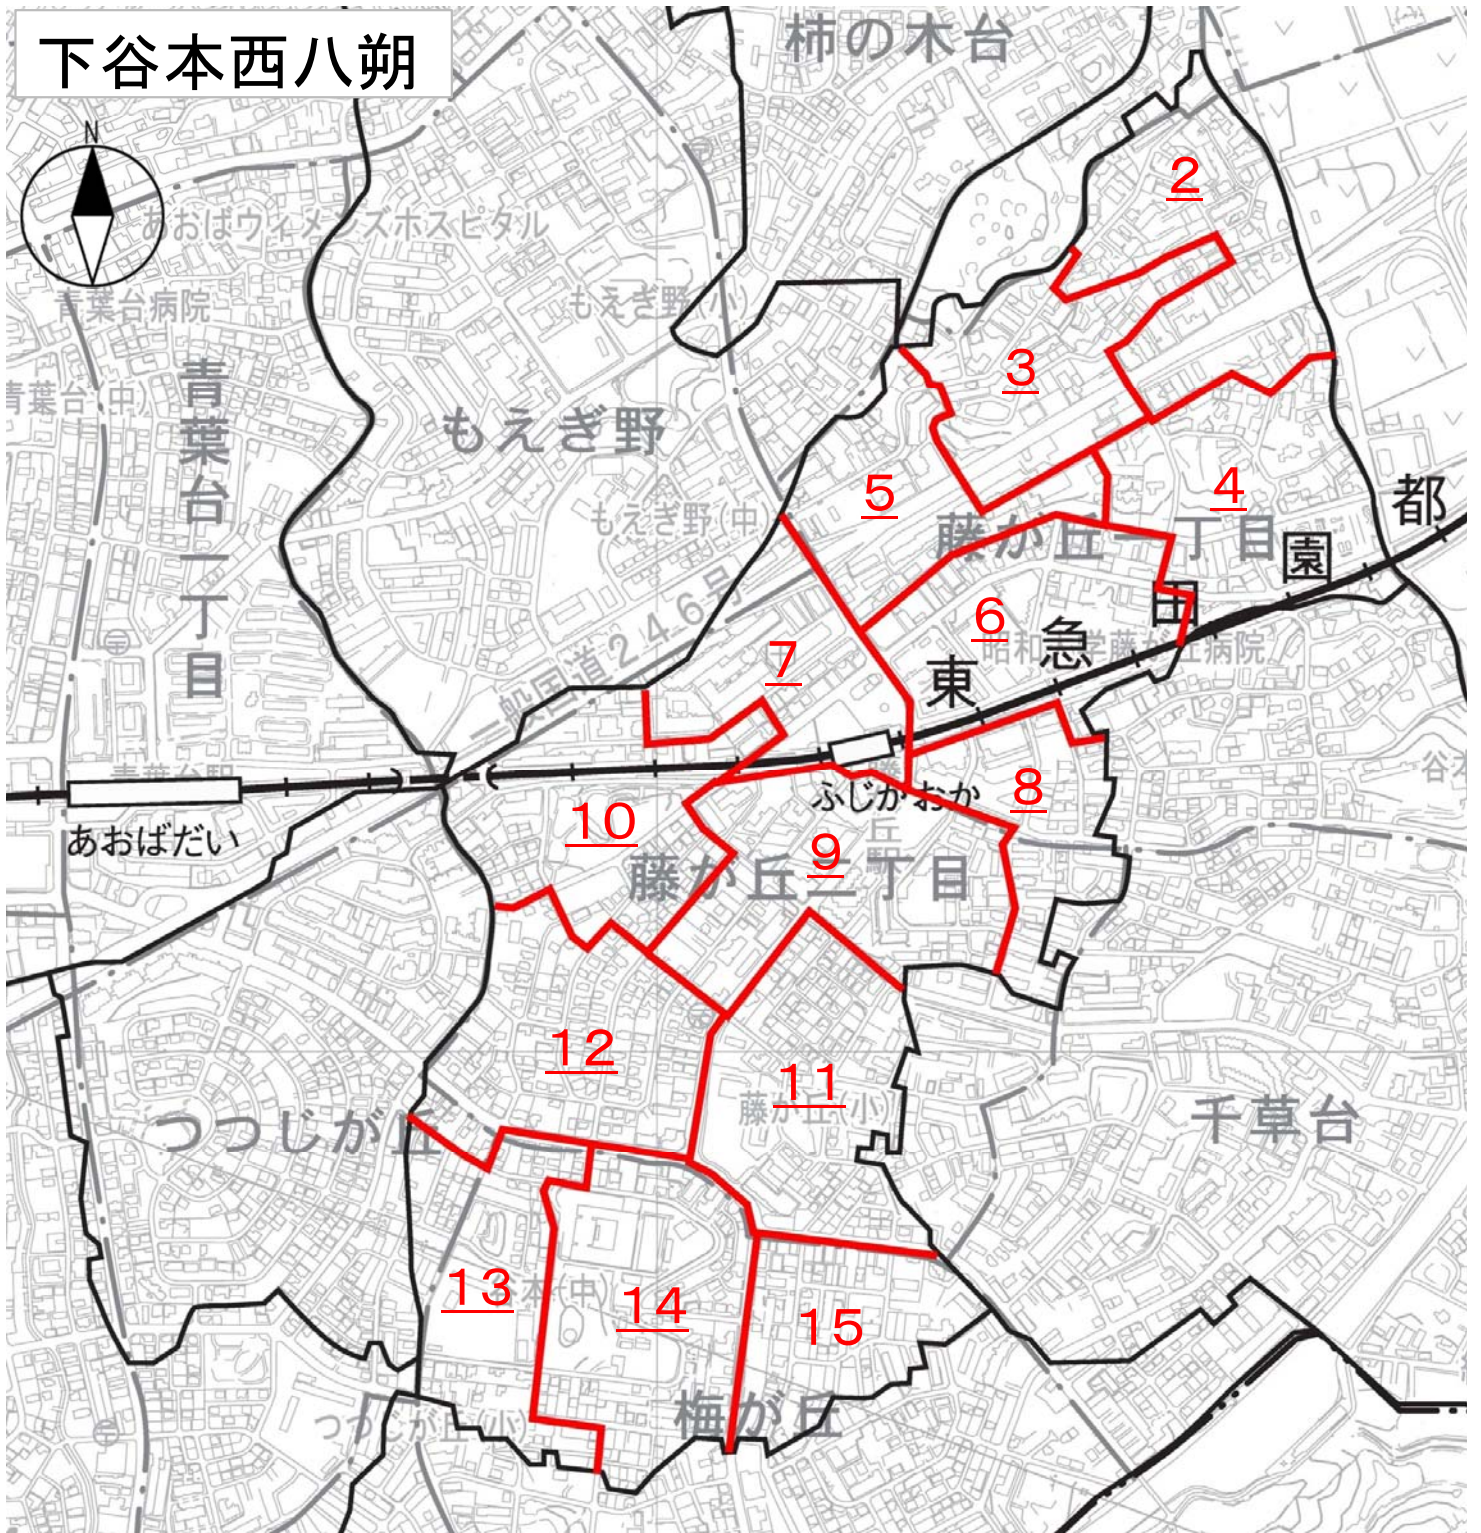

この頁は当地区の索引図（頁照合用）として本市職員が作成したものです。

□赤字は、頁（ページ）番号になります。

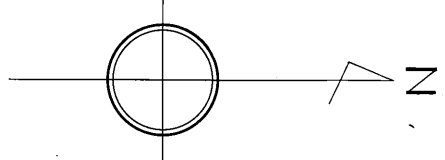

下谷本-西八朔土地区画整理確定図

街区番号 1 2 3 4 5 6 15 17 18

町名・地番


図葉番号 1/14

縮尺 1/500

作成年月日 昭和 40 年 9 月 日



下谷本・西八期土地地区画整理確定図	
街区番号	16 19 20 21 22 33 34
町名・地番	
図案番号	2/14
縮尺	1/500
作成年月日	昭和 40 年 9 月 日

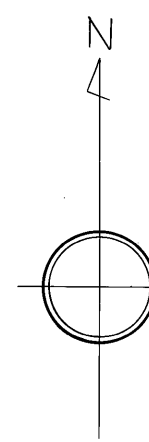


下谷本・西八期土地整理確定図	
街区番号	7-8-9-11-11-A-12-13-14-23-24
町名・地番	
図案番号	3/14
縮尺	1/500
作成年月日	昭和40年9月日



下谷本・西八朔土地地区画整理確定図	
街区番号	30 31 32 35
町名・地番	
図案番号	4 / 14
縮尺	1,500
作成年月	昭和39年月



下谷水・西八册土地地区面整理確定図	
街区番号	11-1-11-4 24 25 28 29
町名・地番	
図案番号	5/14
縮尺	1/500
作成年月	昭和39年月

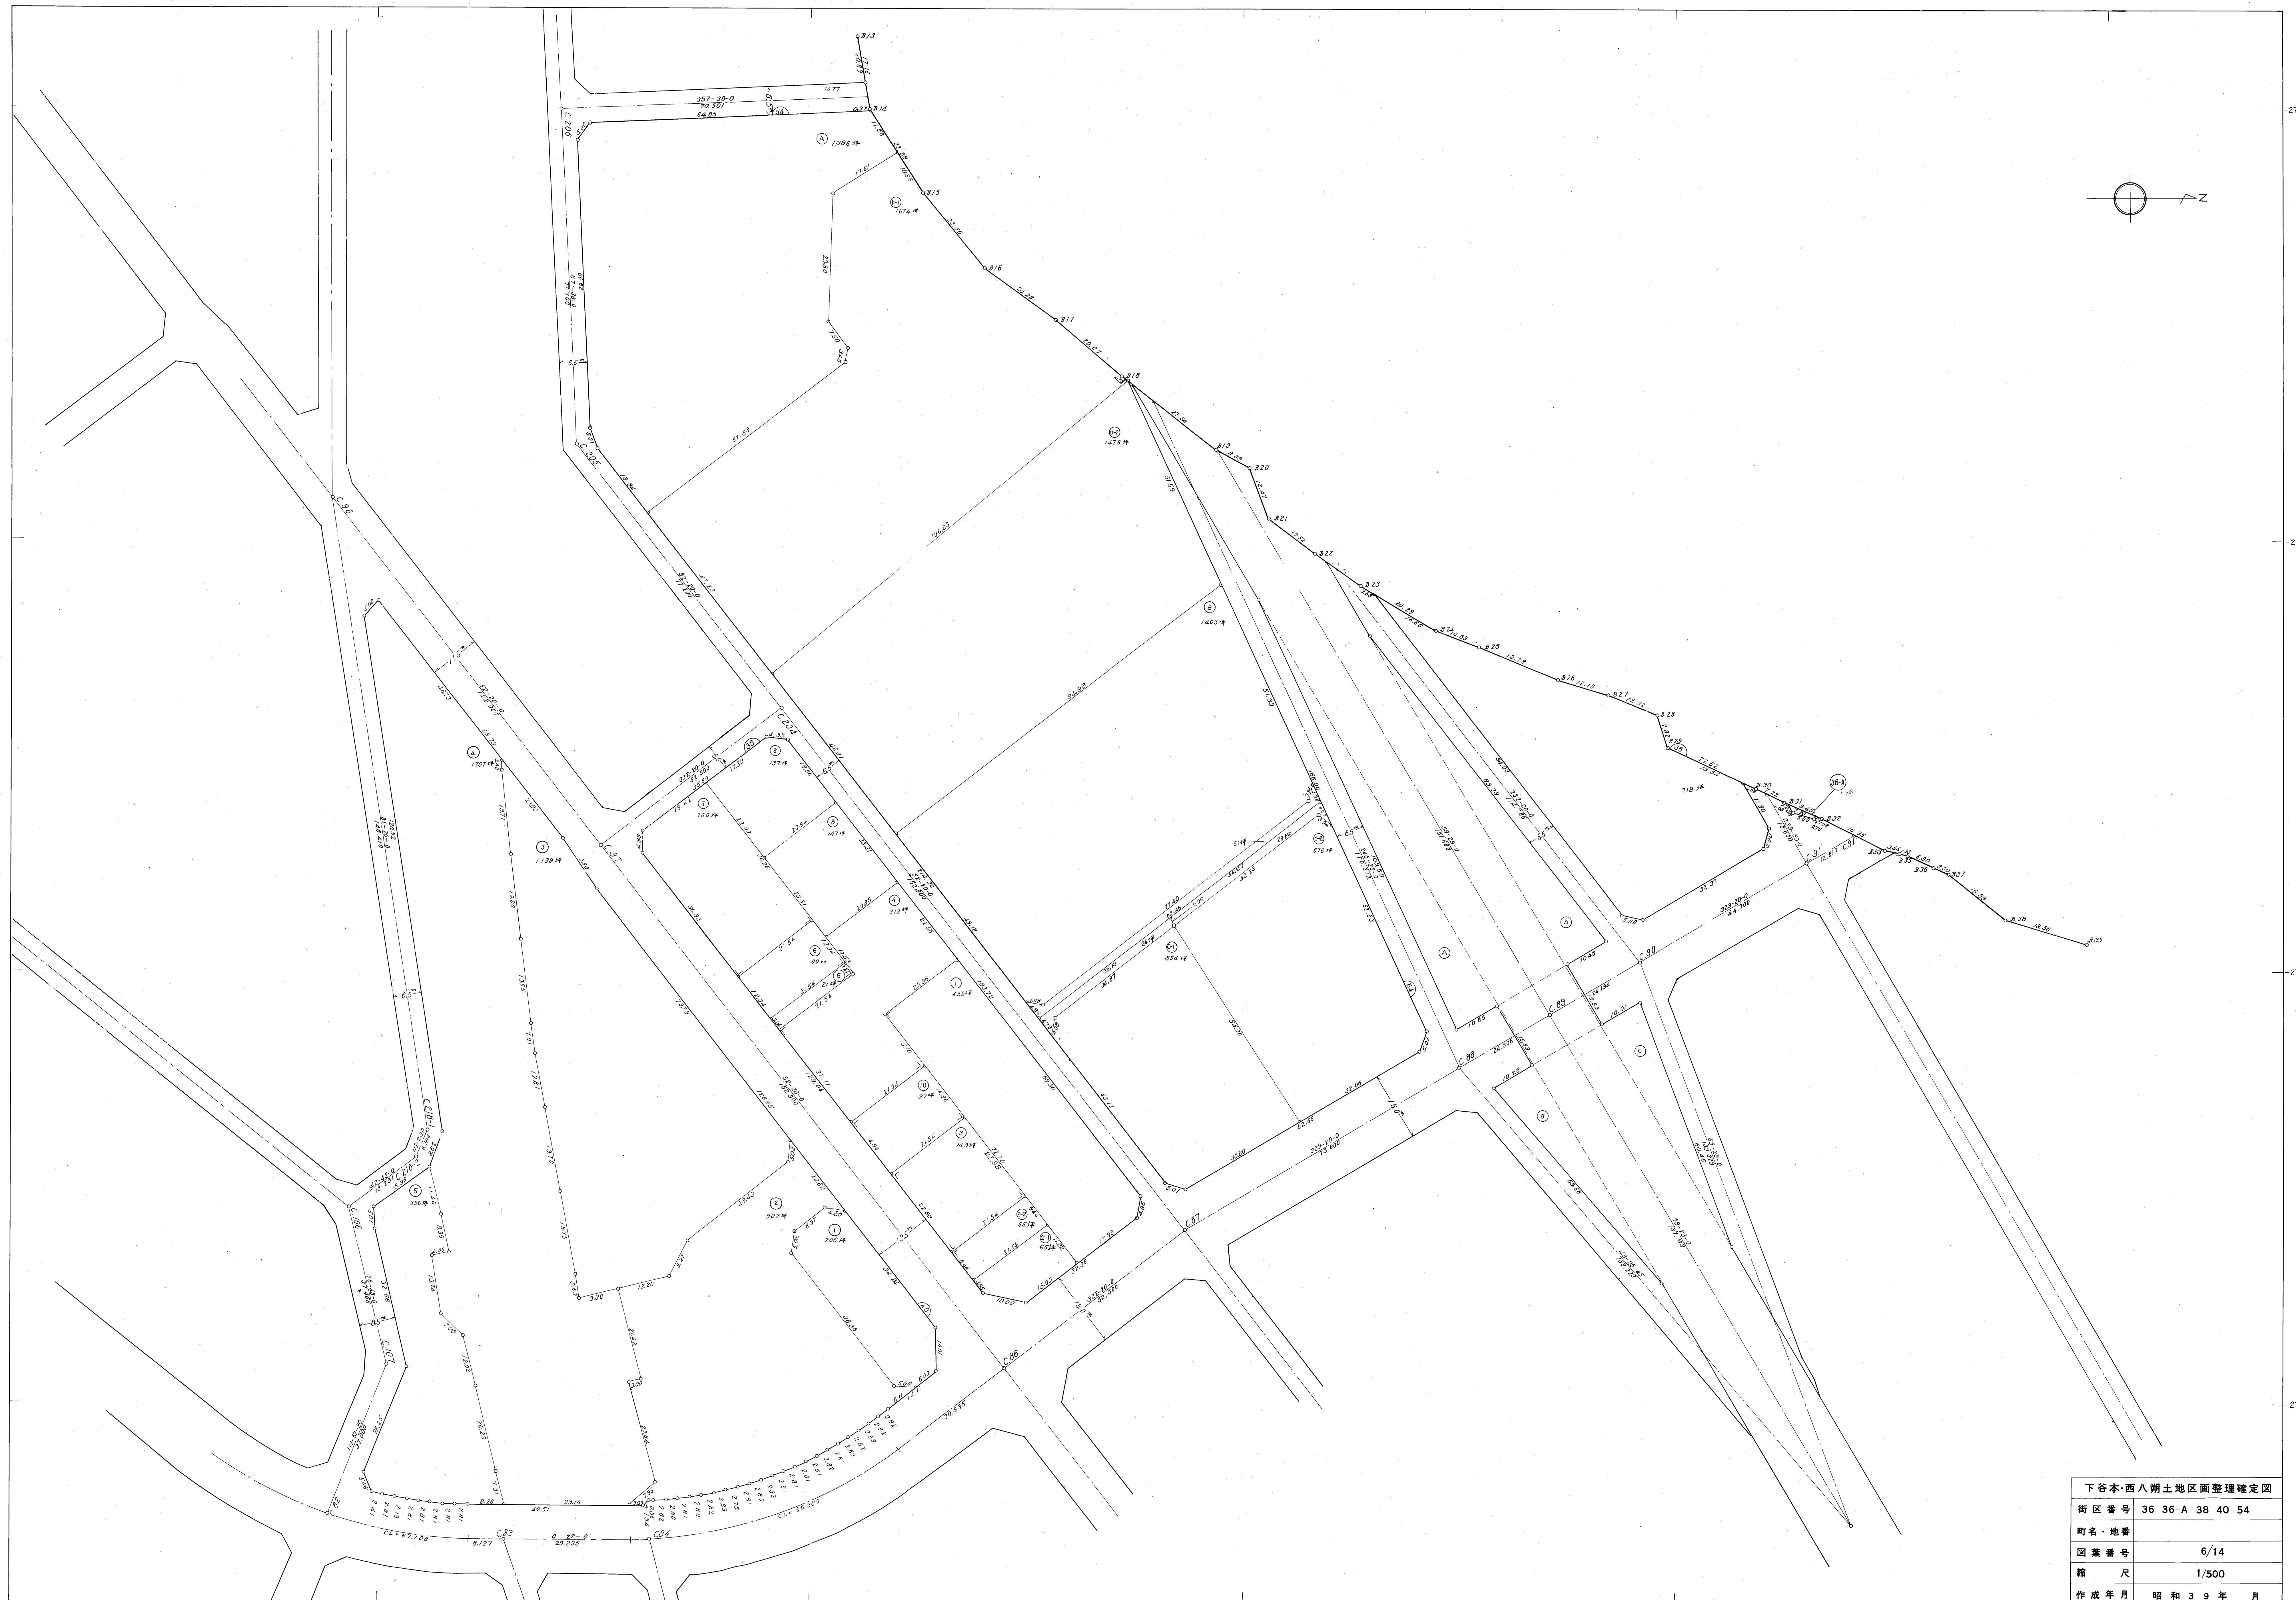

下谷本西八崩土地区画整理確定図	
街区番号	36-36-A 38 40 54
町名・地番	
図案番号	6/14
縮尺	1/500
作成年月	昭和39年 月




下谷本・西八朔土地区画整理確定図	
街区番号	26 27 45-1 45-2
町名・地番	
図葉番号	7 / 14
縮尺	1/500
作成年月	昭和39年月







下谷本・西八朔土地区画整理確定図	
街区番号 41-A 41-B 42 43 44 46 49 50	
町名・地番	
図案番号	8,14
縮尺	1/500
作成年月	昭和 3 9 年 月

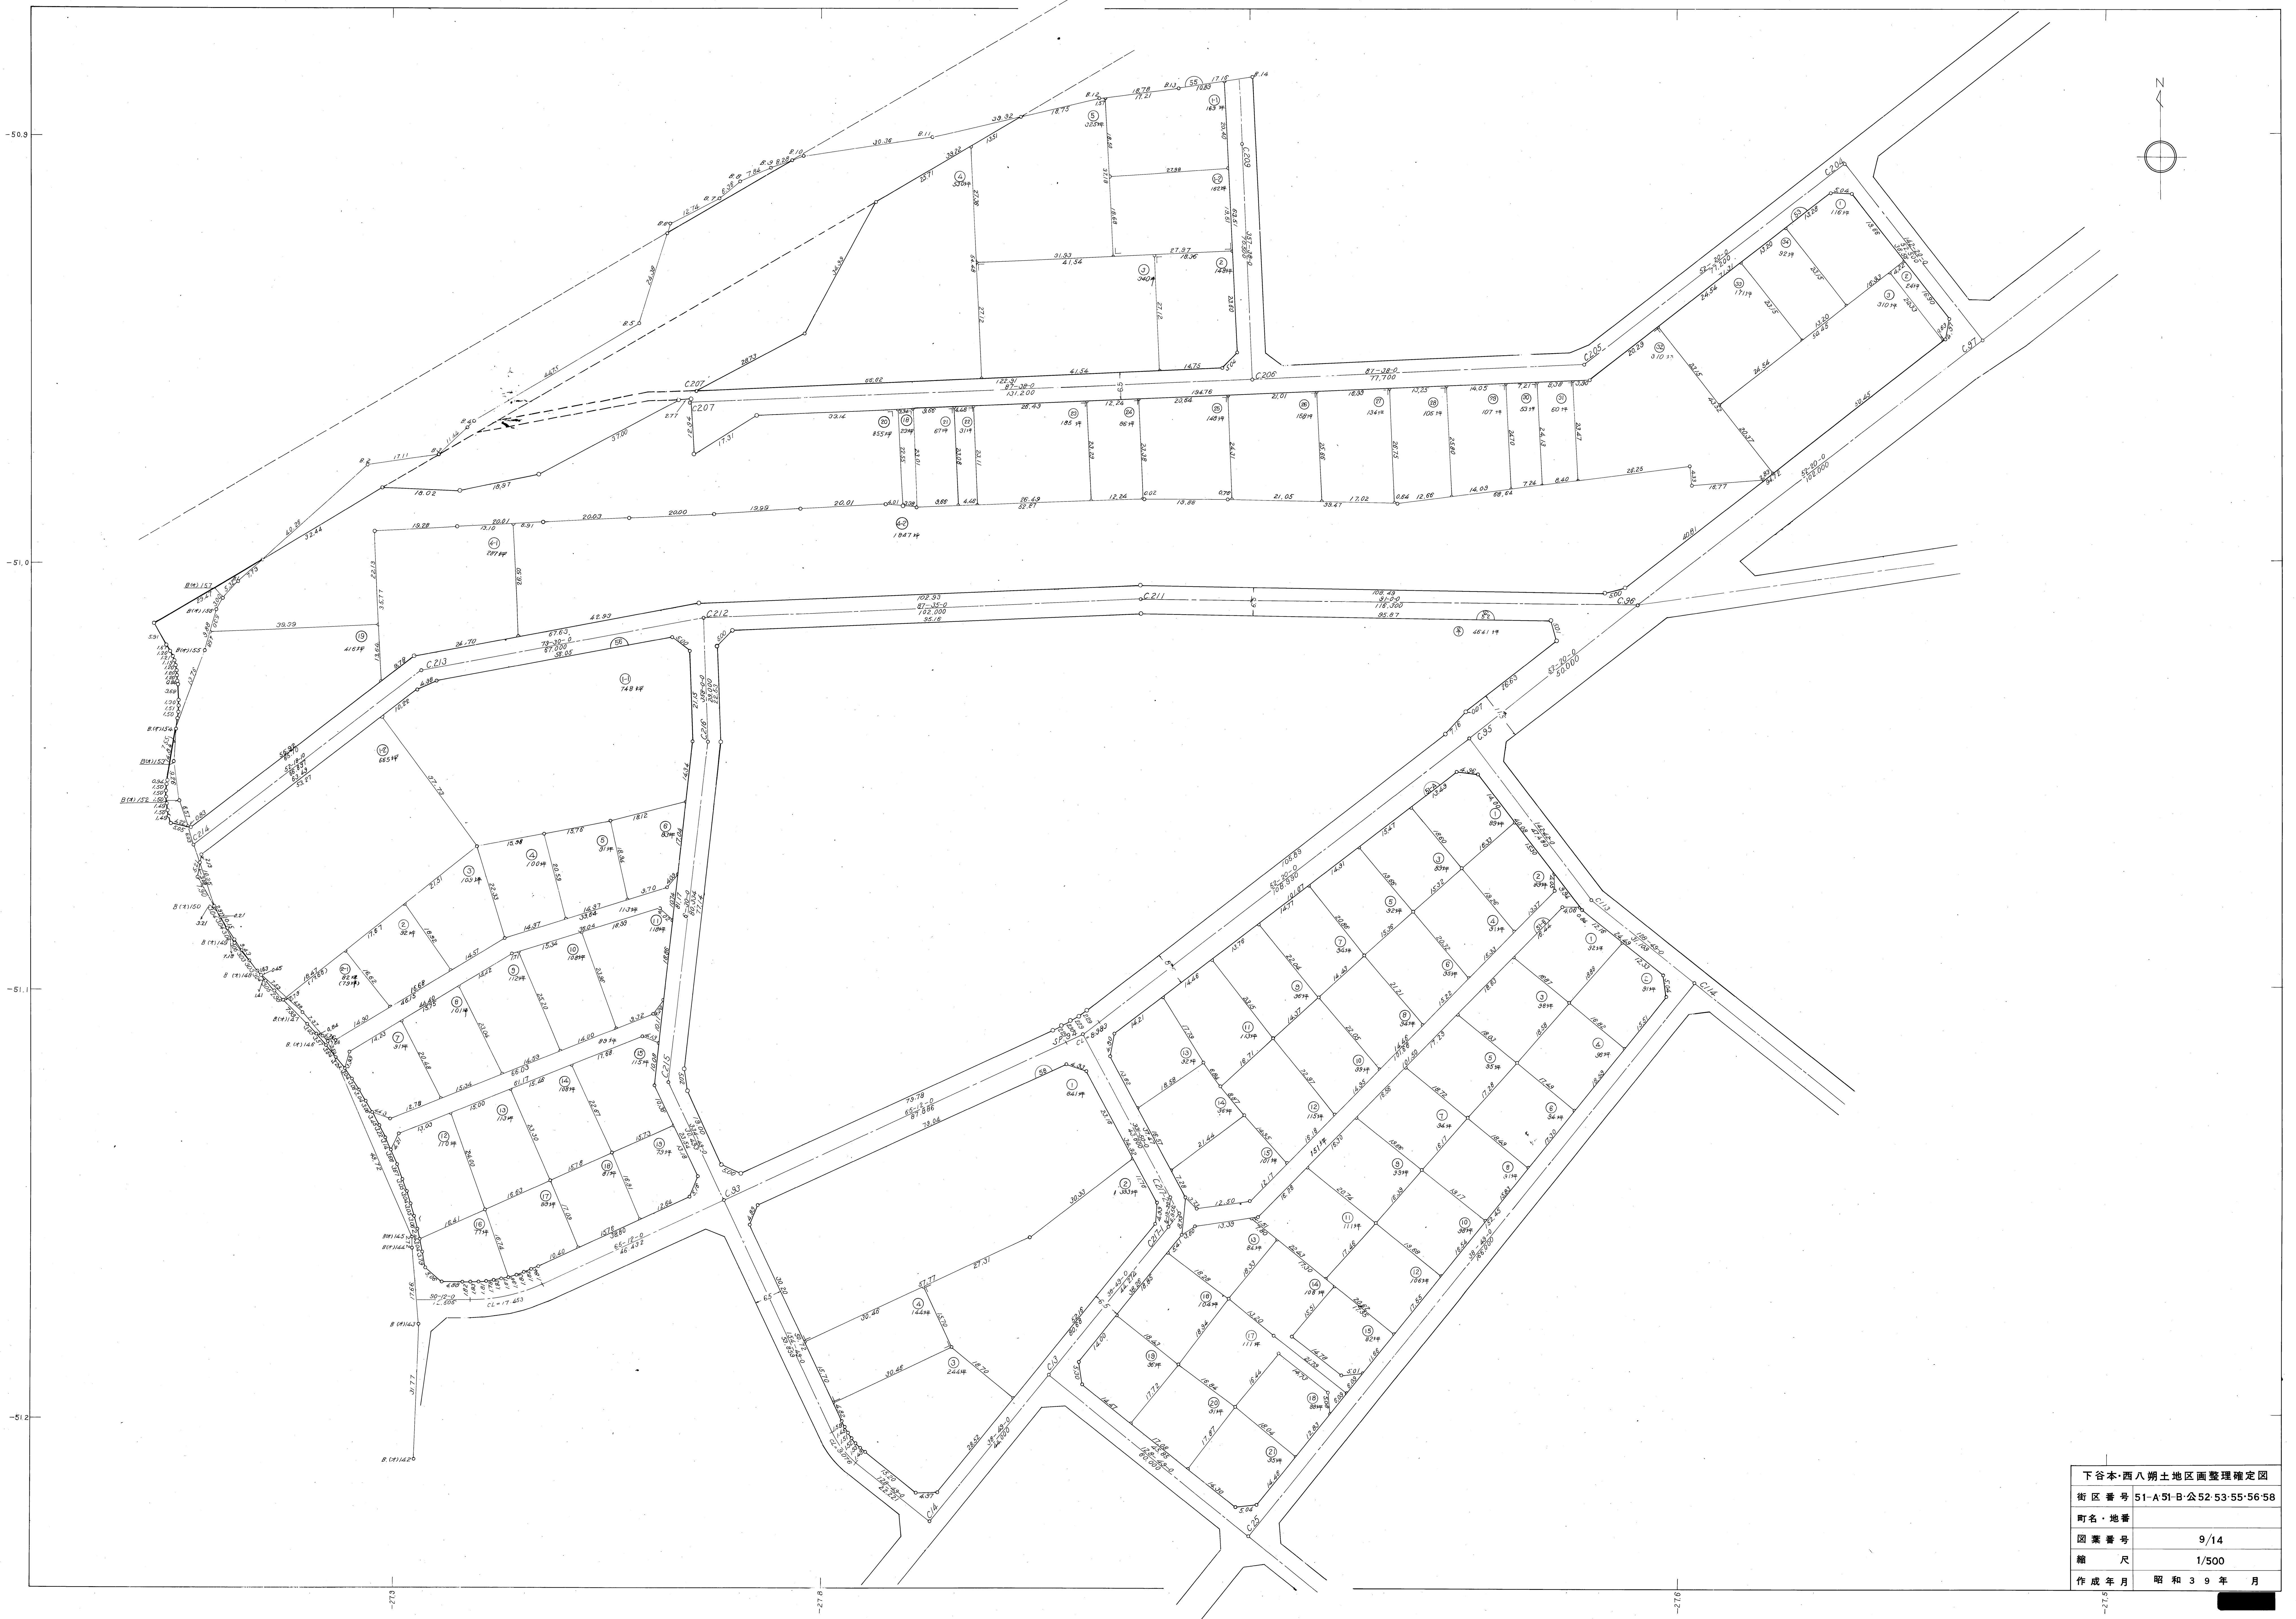

下谷本・西八洲土地区画整理確定図	
街区番号	51-A51-B-公52-53-55-56-58
町名・地番	
図案番号	9/14
縮尺	1/500
作成年月	昭和39年月

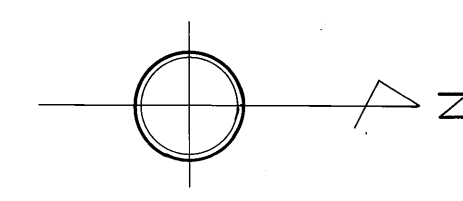

下谷本・西八朔土地地区画整理確定図	
街区番号	47-147-2 48 64 65 66
町名・地番	
図彙番号	10/14
縮尺	1/500
作成年月日	昭和 40 年 9 月 日

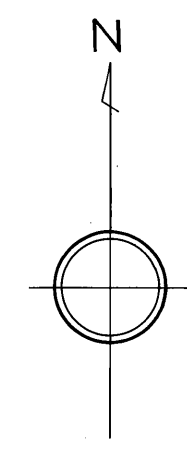



下谷本西八辨士地区画整理確定図	
街区番号	57 59 60 61 62 63 79
町名・地番	
図案番号	11/14
縮尺	1/500
作成年月	昭和39年月

28.0


27.2

27.2

27.2

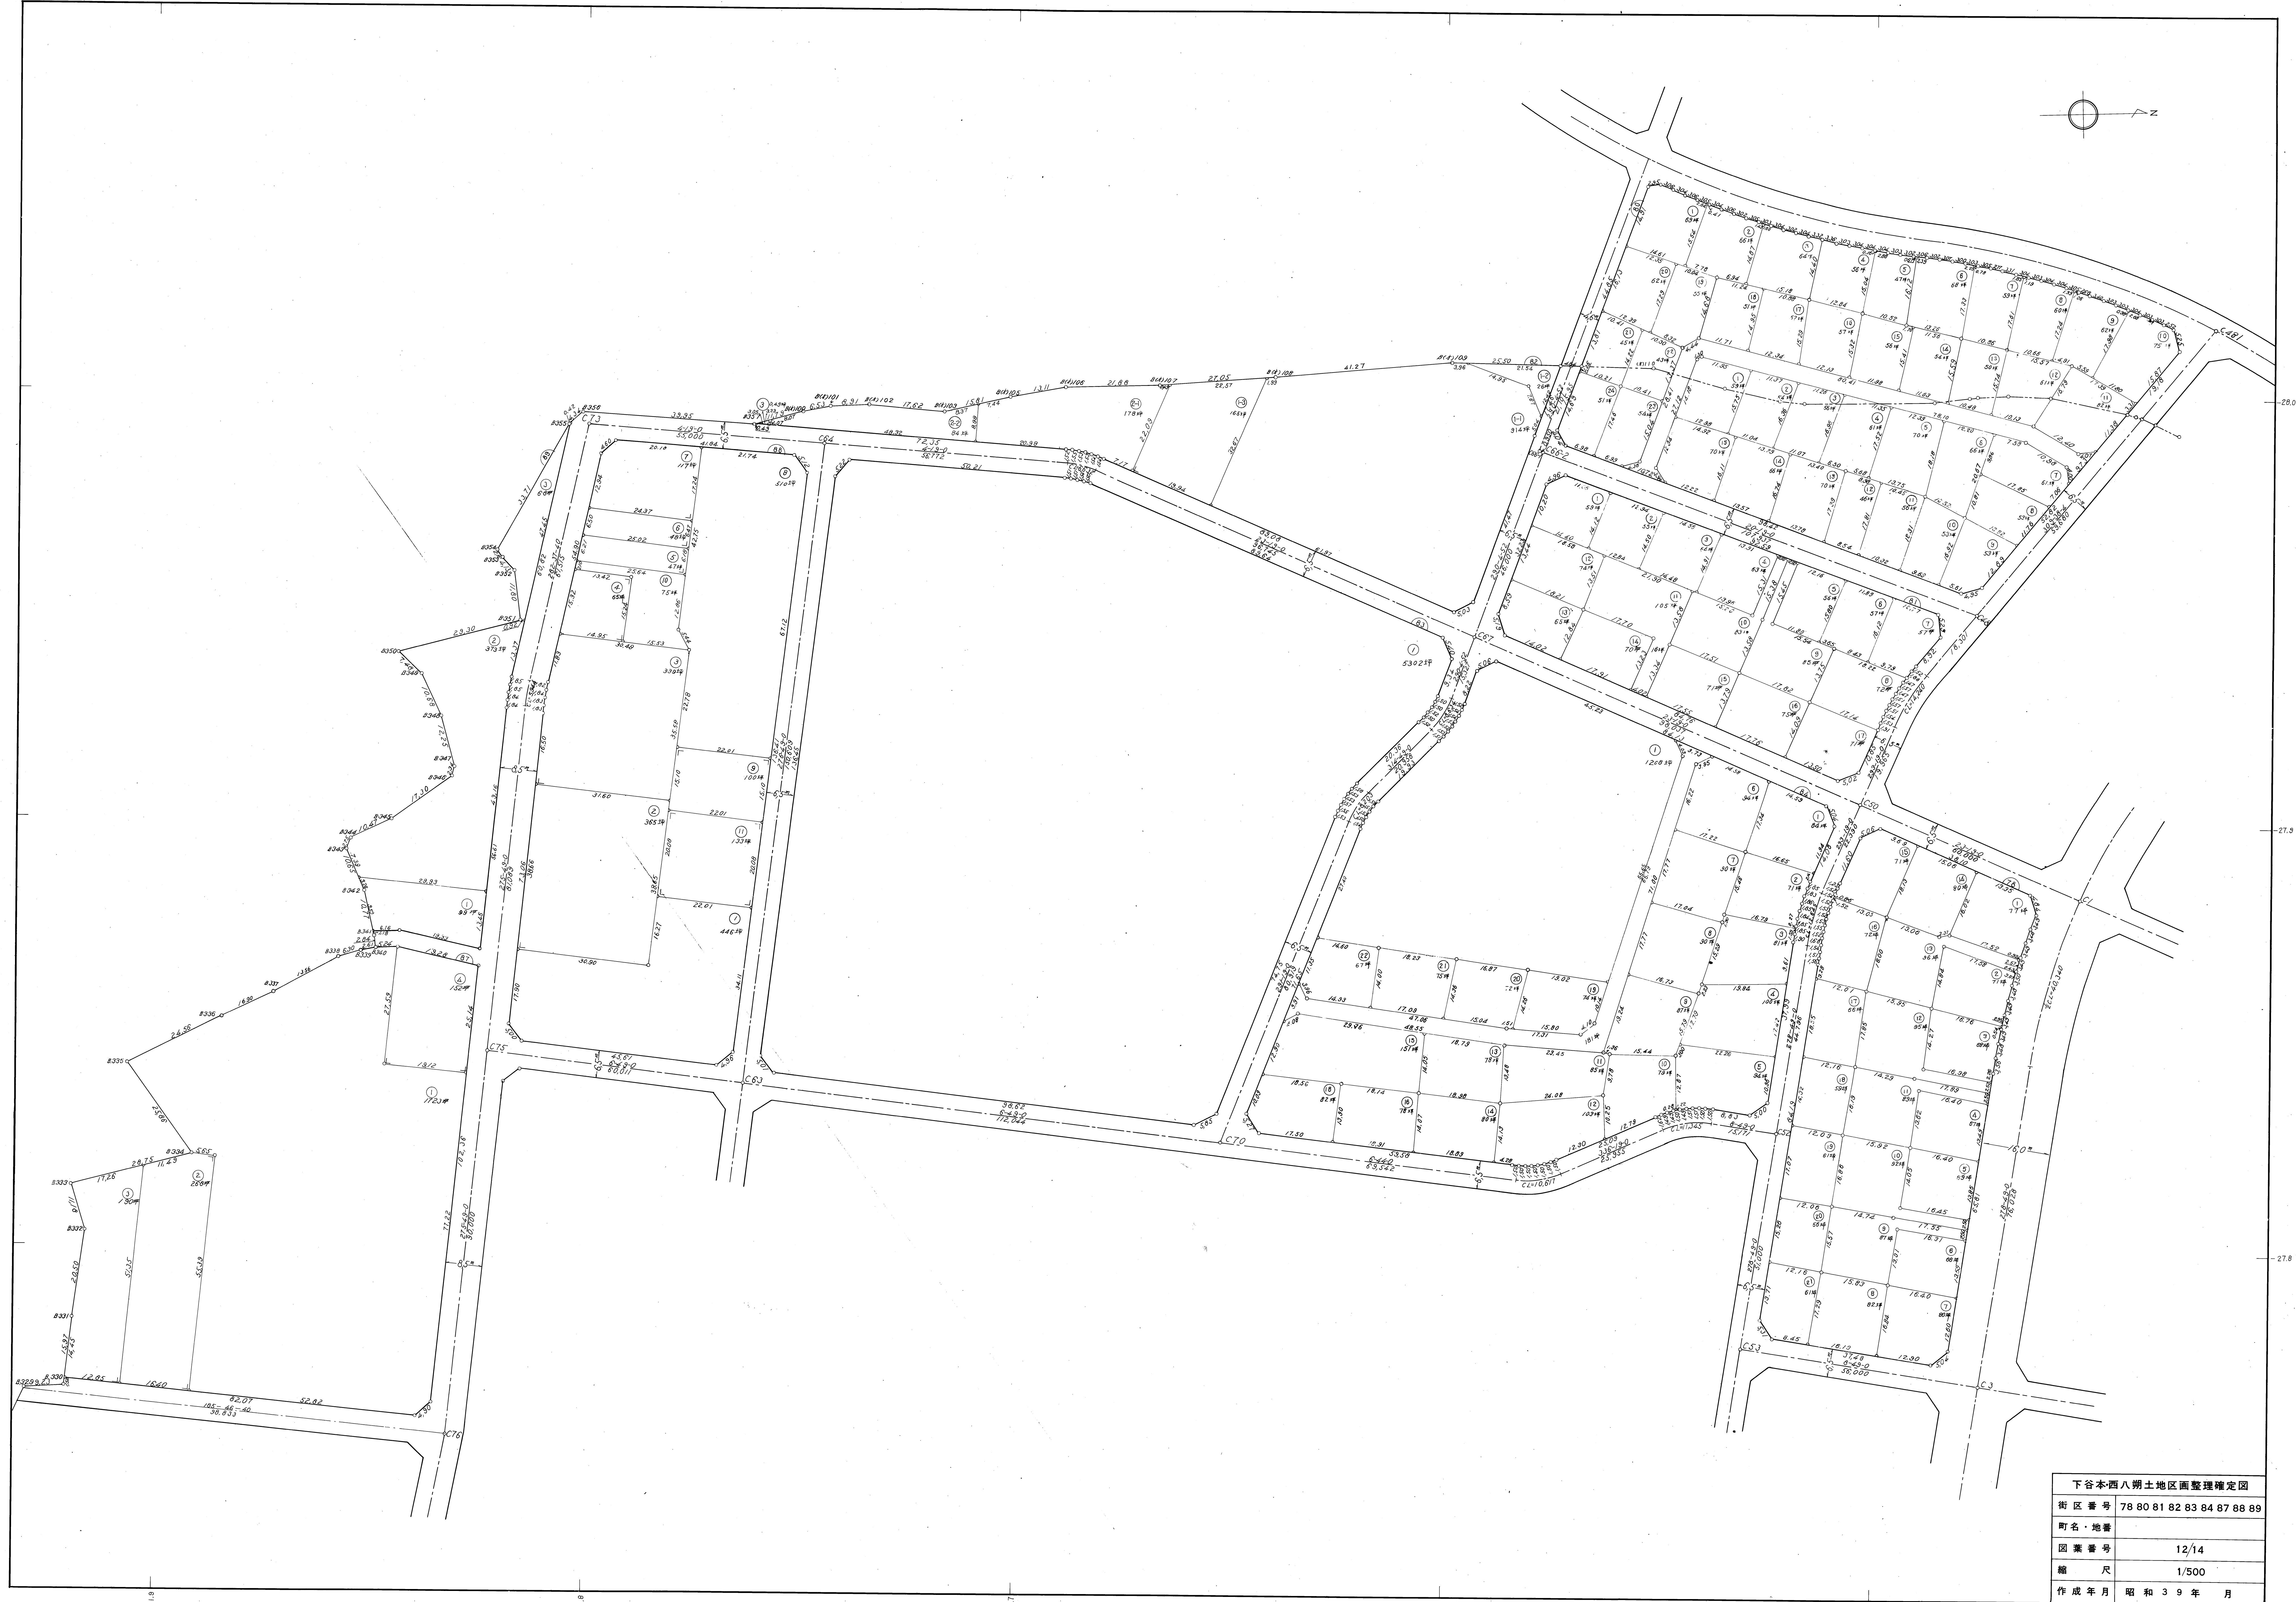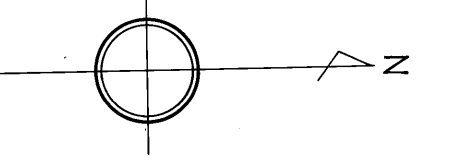

下谷本西八朗土地区画整理確定図	
街区番号	78 80 81 82 83 84 87 88 89
町名・地番	
図葉番号	12/14
縮尺	1/500
作成年月	昭和39年月

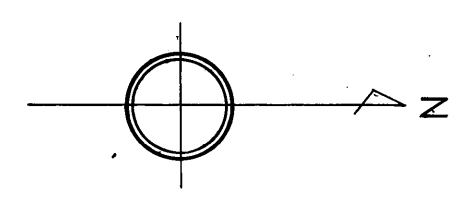

下谷本西八期土地地区画整理確定図	
街区番号	74 74 75 76 77 85 86
町名・地番	
図葉番号	13/1-
縮尺	1/500
作成年月	昭和39年月

-59-

-51-

51


510

510

27.0

27.1

27.0

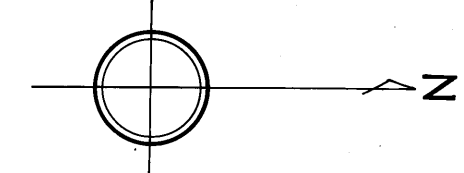

下谷本西八崩土地区画整理確定図	
街区番号	67 68 69 70 71 72 73
町名・地番	
図案番号	14/14
縮尺	1/500
作成年月	昭和39年月