


西八朔第2

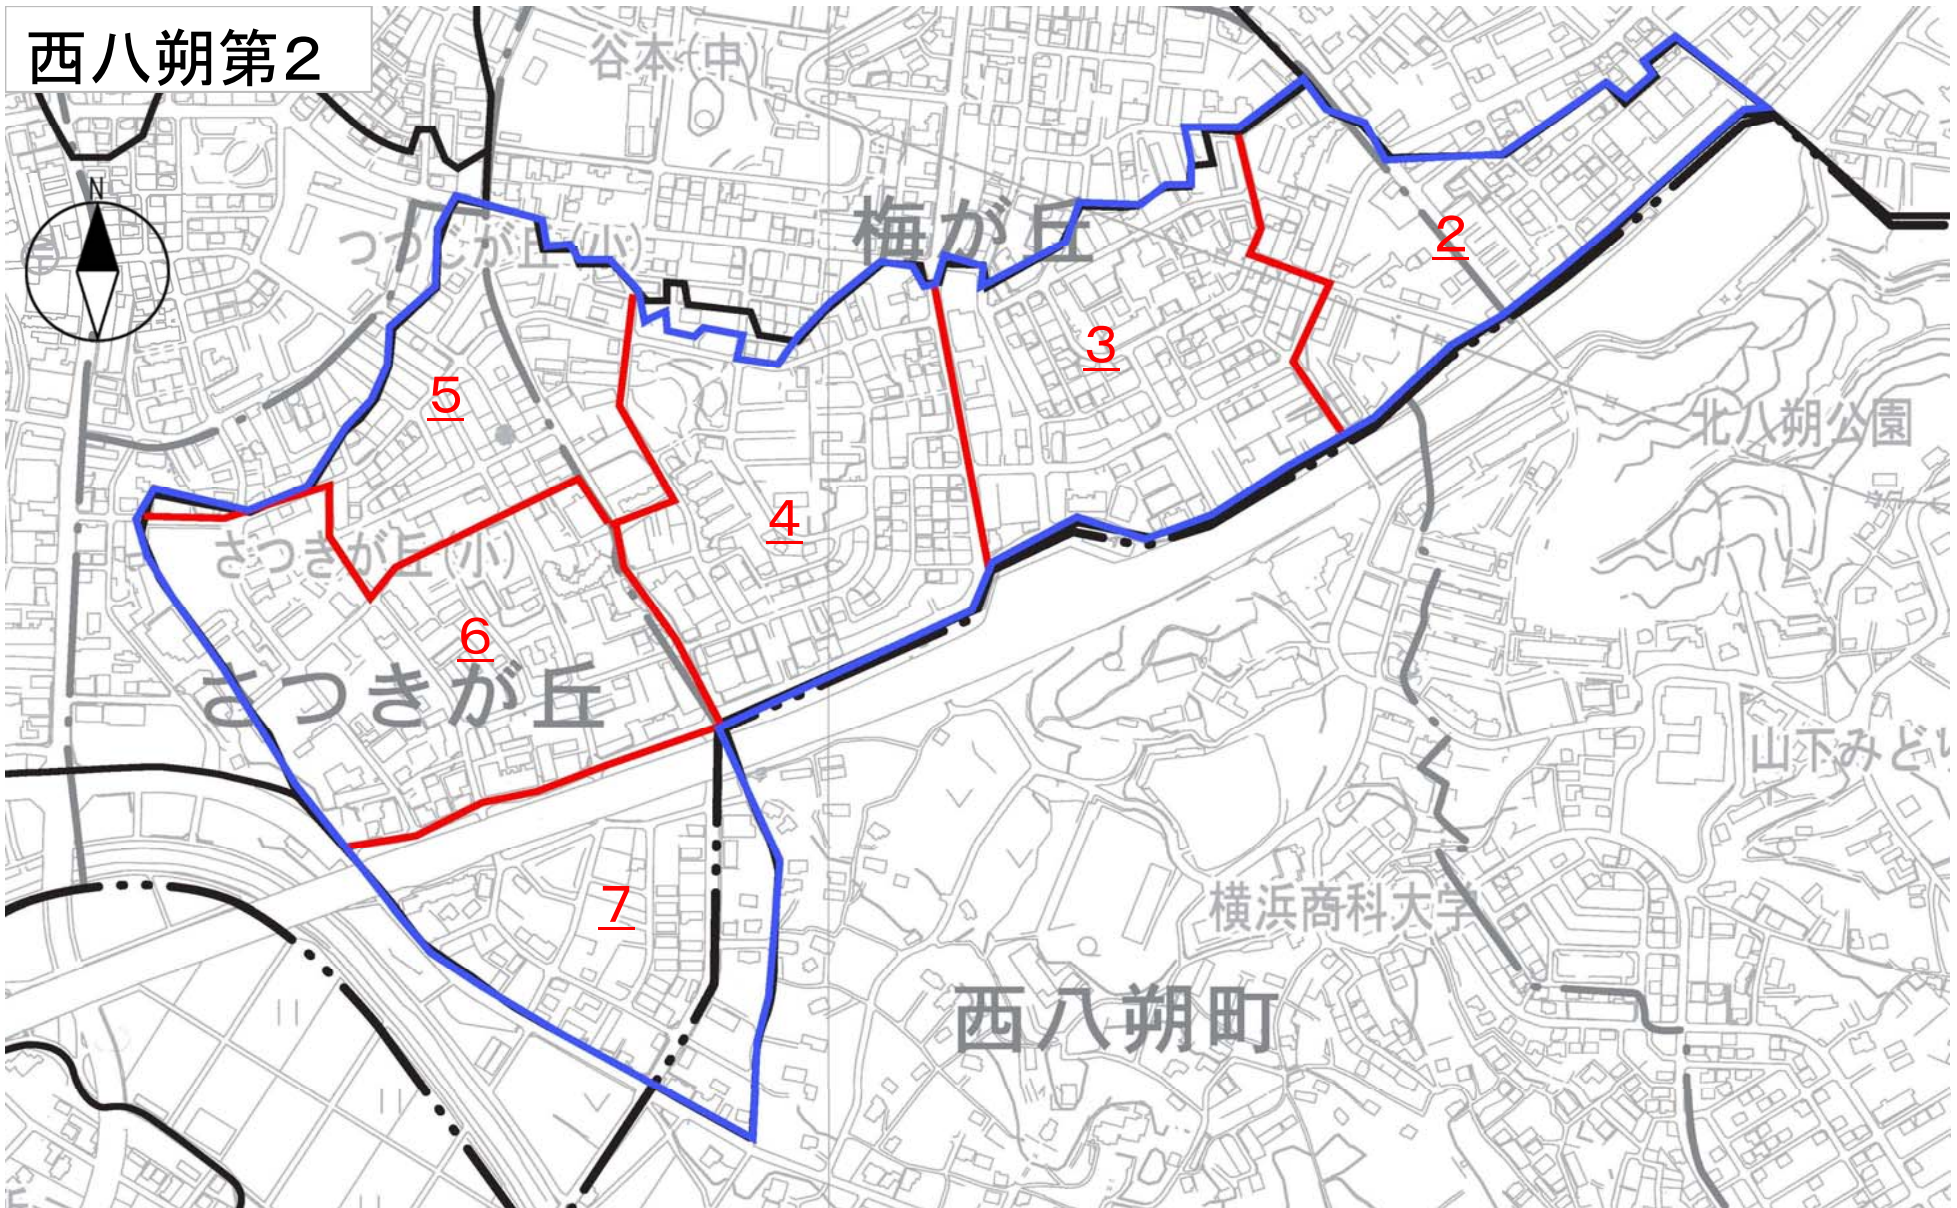

この頁は当地区の索引図（頁照合用）として本市職員が作成したものです。

□赤字は、頁（ページ）番号になります。

□青線は、この索引図の黒実線又は緑実線が区画整理の区域線と大きく異なる場合に、目安として明示したものです。

西八朔第二地区画地確定図 1



八洲測量株式会社作成

縮尺 五百分之一

西八朔第二地区画整理確定図	
街区番号	1-7
町名・地番	
図案番号	1/6
縮尺	1/500
作成年月日	昭和 年 月 日

西八朔第二地区画地確定図 2




西八朔第二地区画整理確定図	
街区番号	8-15
町名・地番	
図葉番号	2/6
縮尺	1/500
作成年月日	昭和 年 月 日

八朔測量株式会社作成

縮尺 五百分之一

西八朔第二地区画地確定図 3

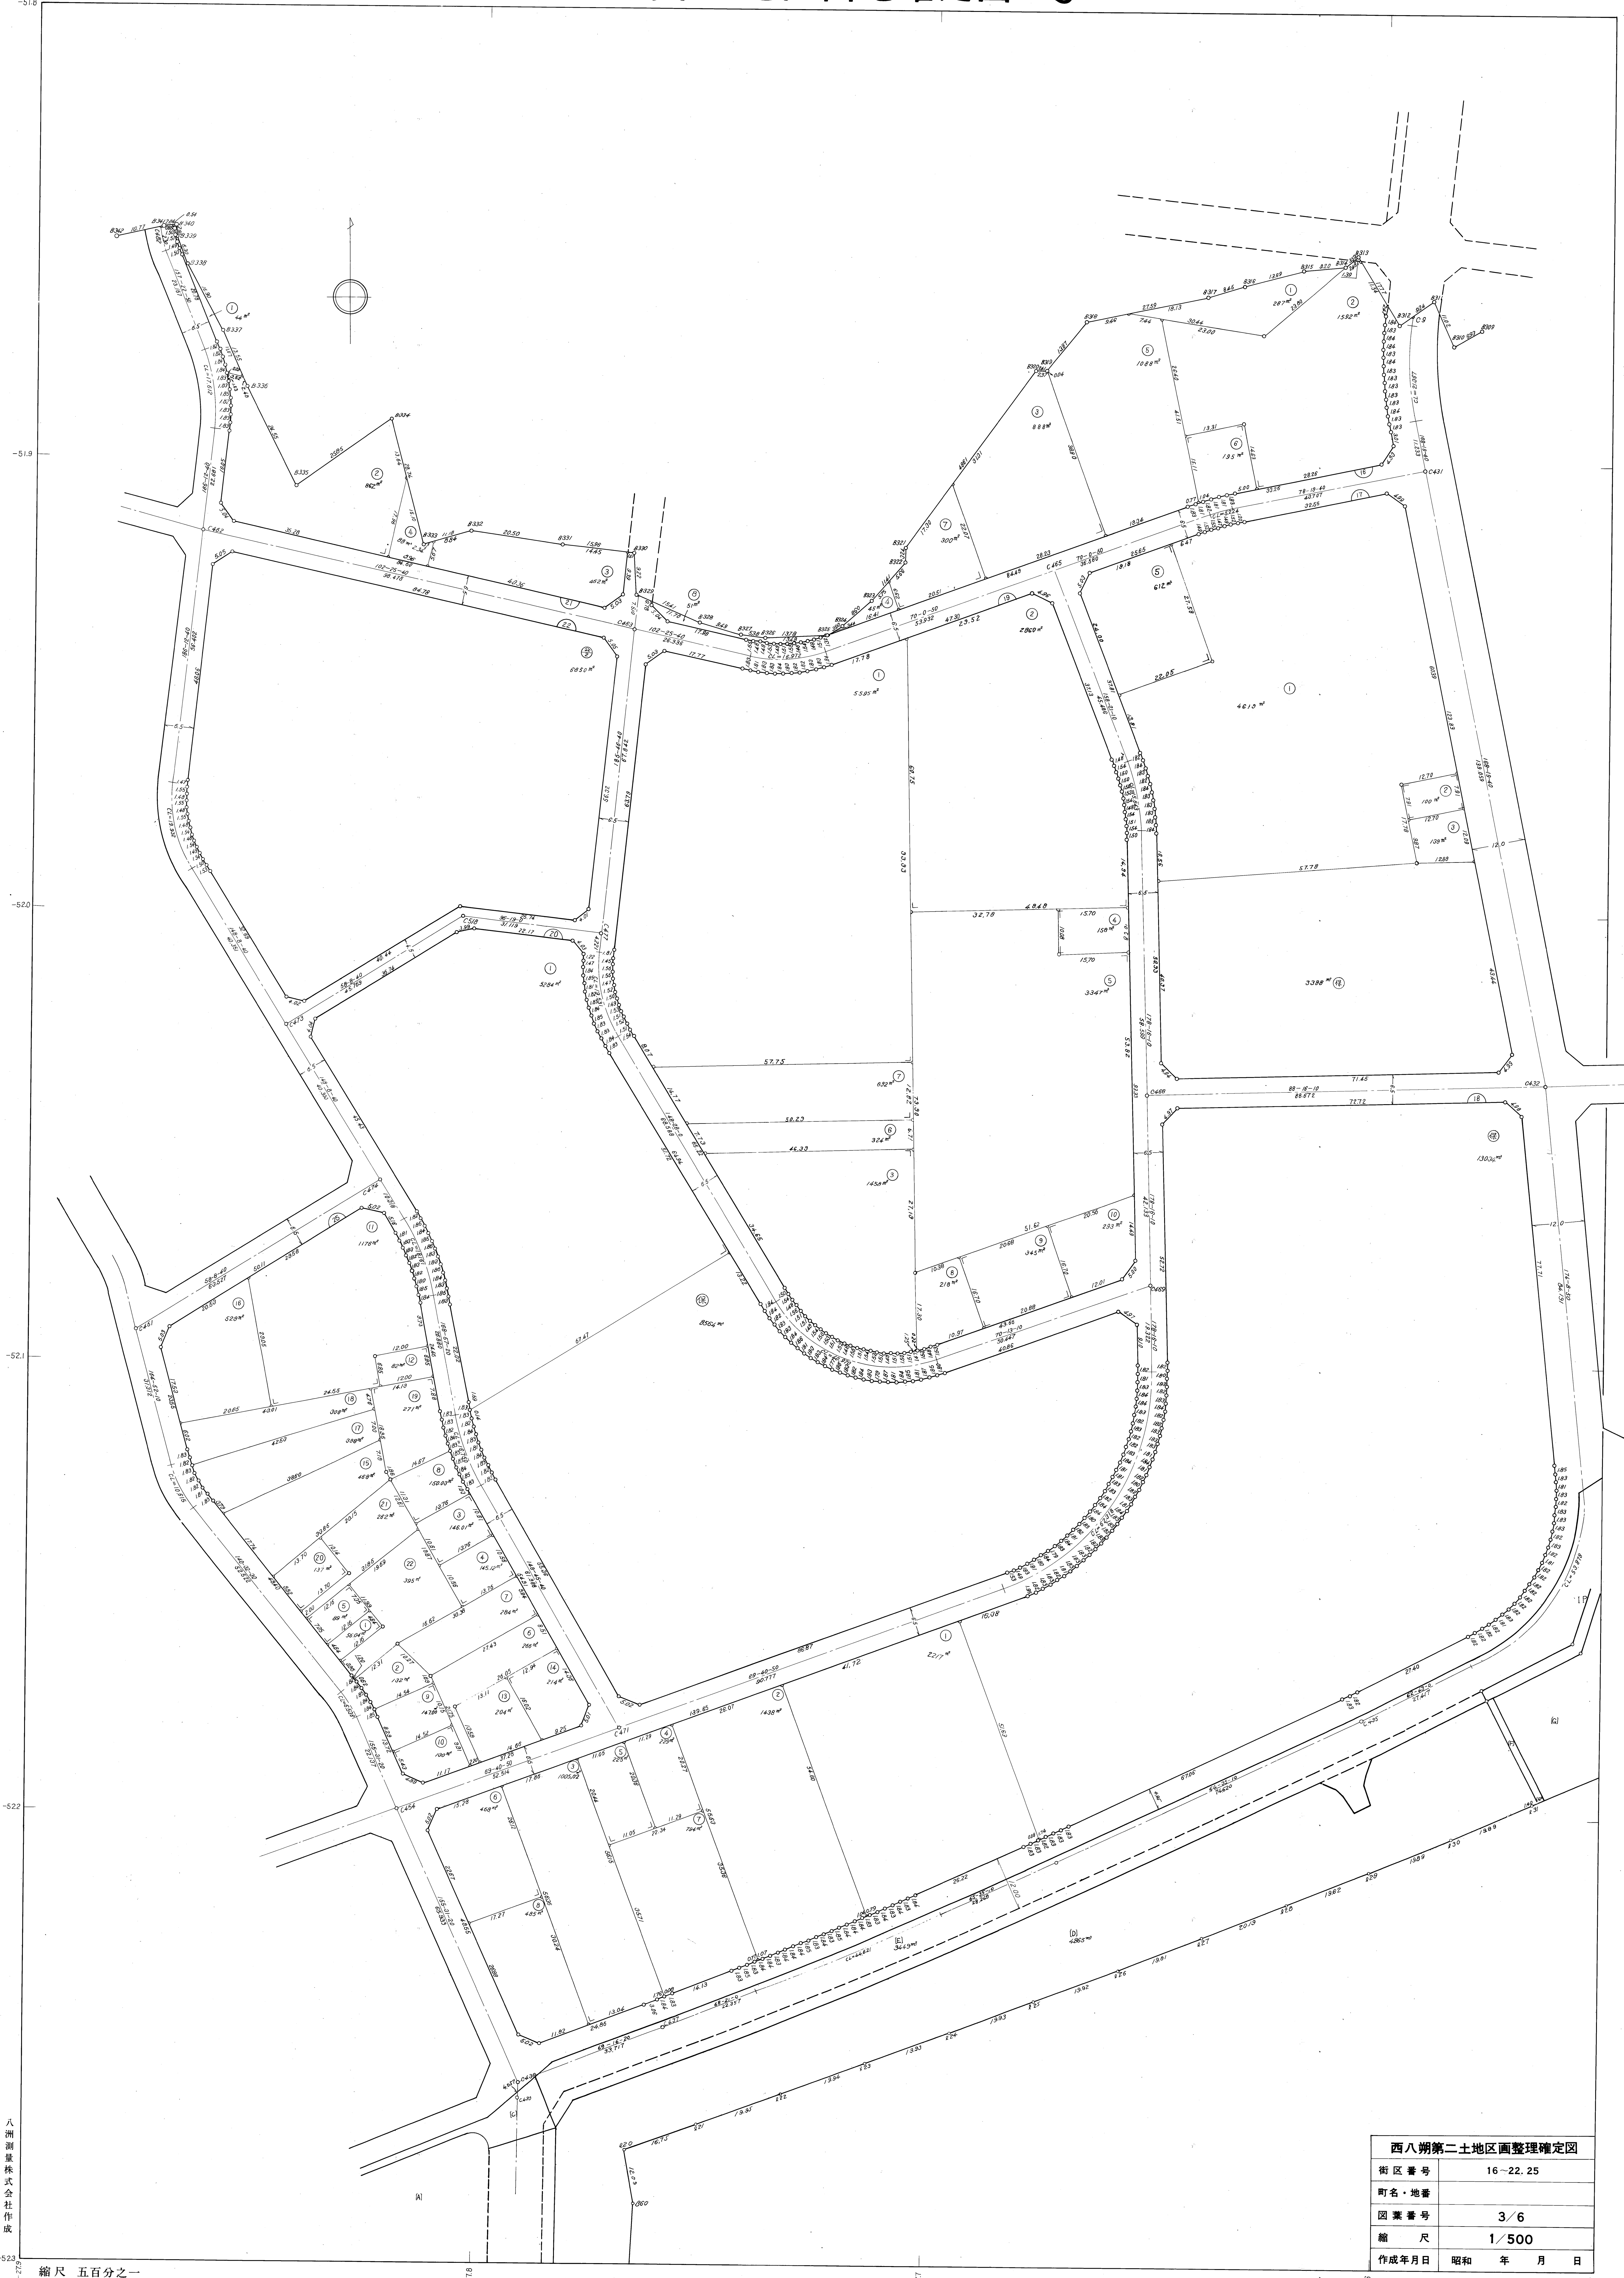

西八朔第二地区画整理確定図	
街区番号	16-22.25
町名・地番	
図葉番号	3/6
縮尺	1/500
作成年月日	昭和 年 月 日


縮尺 五百分之一

西八朔第二地区画地確定図 4



西八朔第二地区画地確定図	
街区番号	23 24 26 27 30 31 37
町名・地番	
図案番号	4 / 6
縮尺	1 / 500
作成年月日	昭和 年 月 日

八洲測量株式会社作成
縮尺 五百分之一

西八朔第二地区画地確定図 5



西八朔第二地区画地確定図	
街区番号	28-29-32-33-34-35-36-38-39
町名・地番	
図案番号	5:6
縮尺	1:500
作成年月日	昭和 年 月 日

八洲測量株式会社作成

縮尺 五百分之一

西八朔第二地区画地確定図 6



西八朔第二地区画整理確定図	
街区番号	41-50
町名・地番	
図葉番号	6/6
縮尺	1/500
作成年月日	昭和 年 月 日

八洲測量株式会社作成

縮尺 五百分之一